



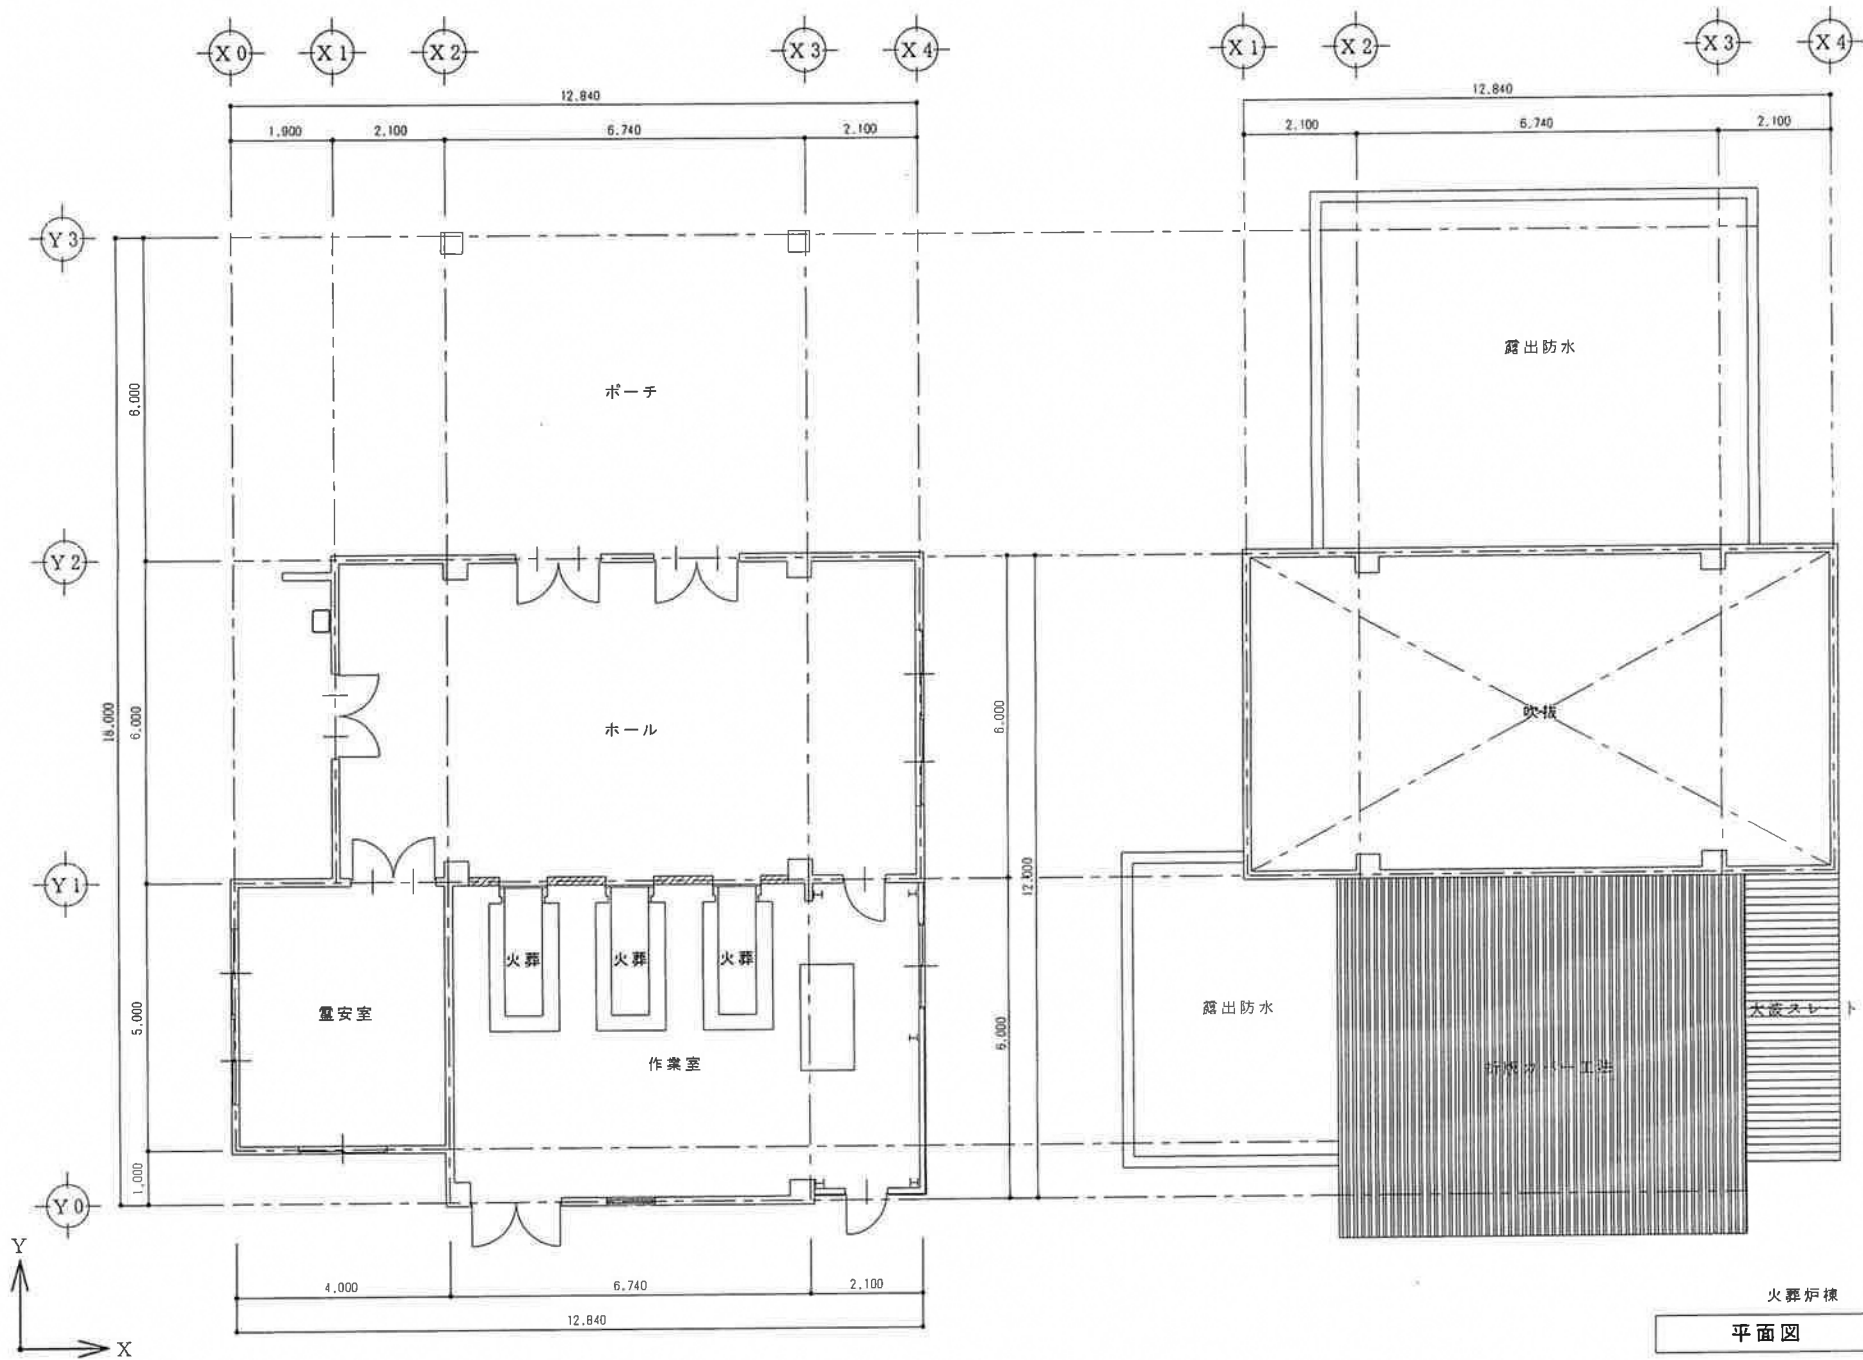


火葬炉棟

平面図

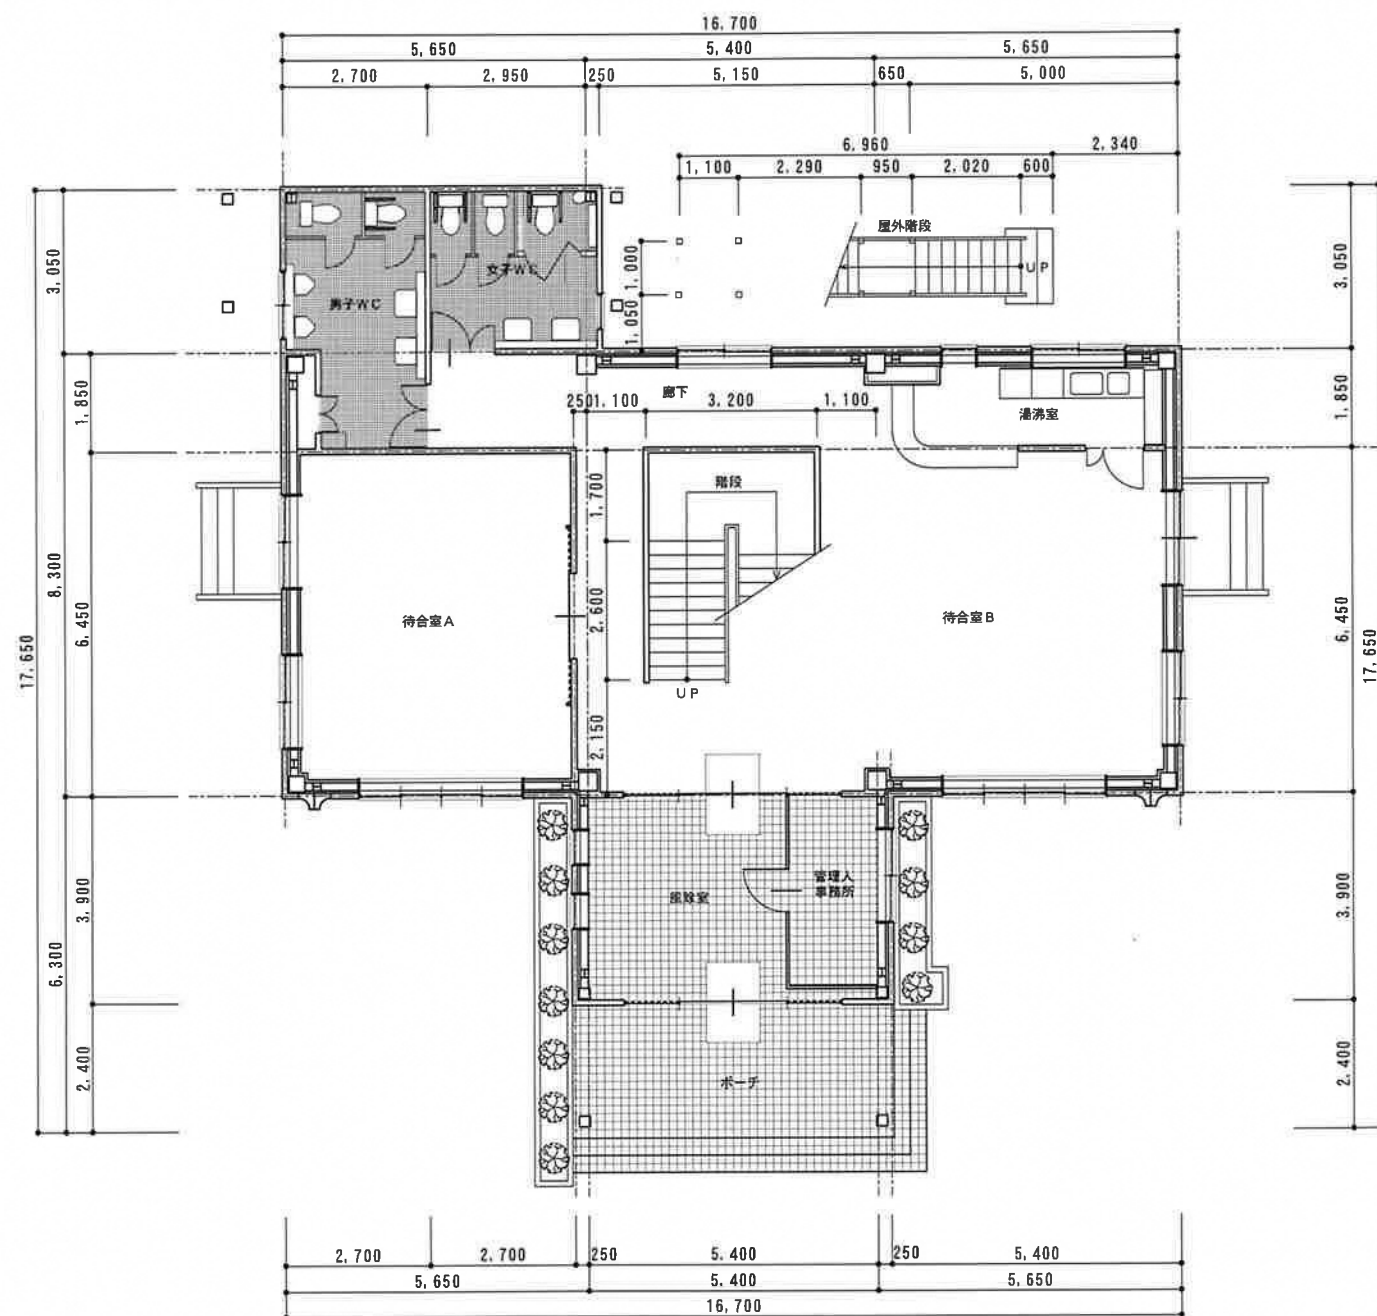

1階平面図 1/100

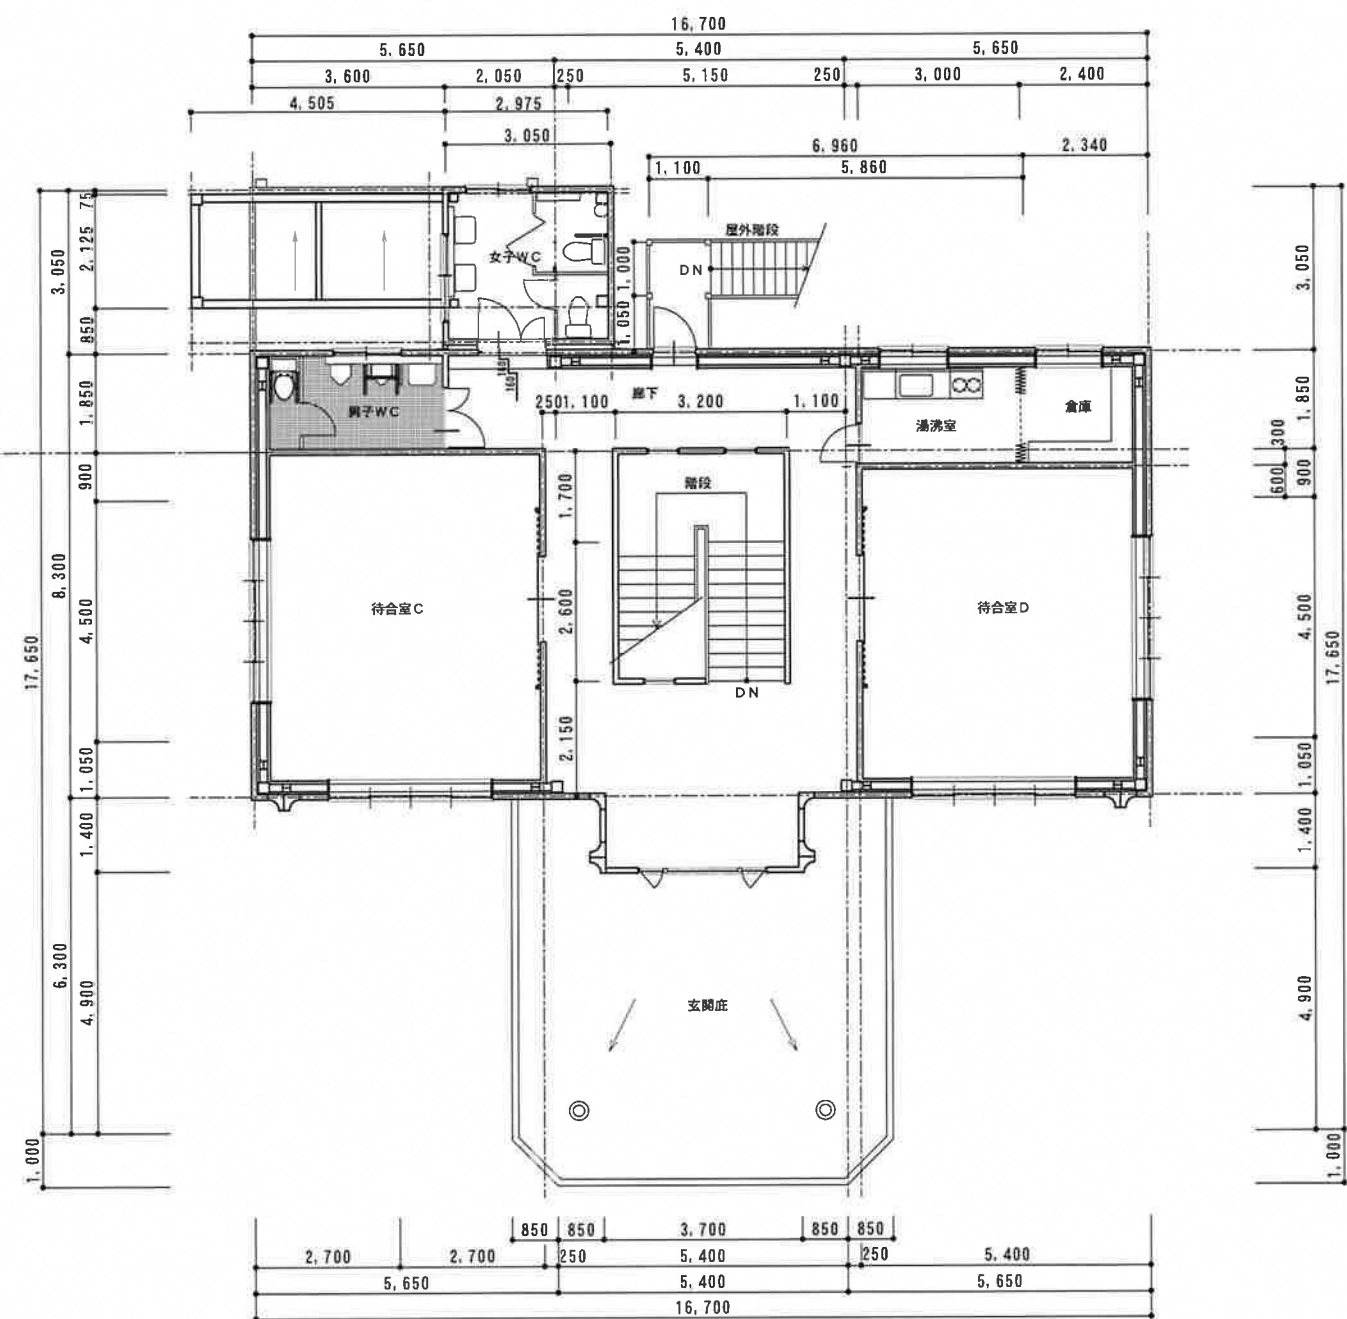

2階平面図 1/100

竣工図

謝恩閣待合室棟トイレ増築工事			No.
1, 2階平面図 (改修後)			A-20
scale	1/100	drawn	date
			2017
畑一級建築設計事務所 〒421-0422 静岡県牧之原市静波2581 一級建築士登録 第138247号 畑 慎之 TEL (0548) 22-0662			