

都市防災事業計画(第4回変更)

静岡県牧之原市

平成25年2月26日(当初)
平成26年3月20日(第1回変更)
平成27年2月6日(第2回変更)
平成28年3月31日(第3回変更)
平成29年3月15日(第4回変更)

上段: 変更前[当初](黒字)
下段: 変更後[第4回変更](赤字)

(様式1)整備方針等

整備方針等

【防災まちづくりの現状及び課題】

牧之原市は、静岡市と浜松市のほぼ中間に位置し、駿河湾に面して15Kmの海岸線から牧之原台地へと続く地形であります。

静岡県が平成13年5月に発表した「第3次地震被害想定」に基づき海岸防潮堤や水門、陸間の開閉自動化などの整備を行うとともに、自主防災会の育成や津波避難訓練など様々な防災対策を行ってきました。

しかしながら、平成23年3月11日に発生した東北地方太平洋沖地震はマグニチュード9.0という巨大地震で、発生後に押し寄せた大津波により多くの尊い人命や財産を失ったことは記憶に新しいところであります。

さらに、平成25年6月27日に公表された「静岡県 第4次地震被害想定」では、最大震度7、最大津波高14m、浸水区域10.8km²、死者数14,000人にもおよび市民から早急な津波対策に対する要望が寄せられております。

このような状況を踏まえ、海岸5地区の自主防災会が中心になって地域の特色を生かした「地区津波防災まちづくり計画」の策定に取り組んでおります。

市は、南海トラフ地震を想定した防災対策を最重要課題と捉え、津波被害から市民の生命財産を守ること。災害時の被害を最小化する「減災」の考えに基づく事業を推進することにより、市民の津波に対する不安を解消し、豊かで活力あるまちづくりを目指すものです。

【整備方針】

○平成25年6月27日に公表された「静岡県 第4次地震被害想定」では、最大震度7、最大津波高14m、浸水区域10.8km²、死者14,000人にもおよび市民から早急な津波対策に対する要望が寄せられております。

市は、南海トラフ地震を想定した防災対策を最重要課題と捉え、津波被害から市民の生命財産を守ること。災害時の被害を最小化する「減災」の考えに基づく事業を推進することにより、市民の津波に対する不安を解消し、豊かで活力あるまちづくりを推進するため、以下の4項目を施策の基本方針として「津波防災まちづくり」に取り組んでいきます。

- 1 地震・津波からいのちを守る
- 2 防災機能の強化
- 3 行政機能の強化
- 4 防災教育の充実

特に、津波浸水区域10.8km²内の住民が4分以内を目安に安全な場所へ避難するための津波避難施設、防災公園、避難地(斜路含む)、避難路及び災害対策本部機能強化施設、救護所等の整備を進めるとともに、防災・減災に係る防災教育や防災訓練等のソフト施策を進めます。

避難時間については、当初は、中央防災会議で答申された考え方を基に、津波避難可能時間を5分と想定していたが、25年6月に県が公表した第4次地震被害想定から津波到達時間を解析し安全に避難できる避難時間を4分とし、津波避難施設(避難施設タワー、津波避難ビル、防災公園、避難地(斜路含む)、避難路)等のハード整備を進めるとともに、津波ハザードマップを活用した避難訓練を行い避難訓練時間の短縮・改善を進めます。

計画事業一覧

都道府県名	静岡県	市町村名	牧之原市	計画期間	平成 24 年度 ～ 平成 31 年度				
担当部局名	建設部 建設課	担当者	課長 飯塚 一日 総括主幹 池田 武 調整監 矢部 昇	連絡先	TEL 0548-53-2628 FAX 0548-52-3772 e-mail kensetsu@city.makinohara.shizuoka.jp				

【都市防災総合推進事業】

事業区分		事業主体	事業地区名		地区面積 (ha)	都市防災総合推進事業 における事業期間		国費率	交付対象事業費(予定)額	
						開始年度	終了年度		(参考)事業費	(参考)国費
災害危険度 判定調査		牧之原市	牧之原地区	防災マップ	11,169	25	25	1／3	9	3
住民等まちづくり 活動支援		牧之原市	牧之原地区	住民等まちづくり活動支援 地域防災力強化支援	11,169	25	25	1／3	3	1
地区公共施設等整備	地区公共	牧之原市	細江地区	防災公園1箇所	45	27	28	1／2	52.2 22.4	26.1 11.2
								用地1／3	15 15.3	5.0 5.1
			相良・福岡、大江地区	防災公園2箇所	45	25	27	1／2	43	21.5
								2／3	466.3 640.4	310.5 426.9
								用地2／3	197.7 145.2	131.8 96.8
			波津第4地区 須々木東地区 須々木西地区	市道大原部比奈線 L=120m W=14.0m 市道須々木大溝線 L=380m W=11.0m 市道須々木49号線 L=28.4m W=7.0m	45.4	24	30 31	1／2	589 827.2	294.5 413.6
				市道須々木大溝線(用地費)	16.7	26	26	用地1／3	81.9 44.4	27.3 14.8
			相良地区	津波避難地(斜路含む)13箇所 総延長L=1,900m W=1.5～3.0m	199.8	26	30	1/2	465 515	232.5 257.5
				津波避難地(斜路含む)7箇所 総延長L=1,380m W=1.5～3.0m				2／3	390 284.4	260 189.6
				津波避難地(斜路含む)13箇所(用地費)	199.8	26	30	用地1/3	21 15	7 5
	津波避難地(斜路含む)7箇所(用地費)	用地2/3						24 3	16 2	
	榛原地区 相良地区	ソーラー照明 8箇所	1,020	26	28	1／2	30 20.6	15 10.3		
	防災まちづくり拠点 (直接)	牧之原市	榛原地区 相良地区	津波避難タワー 4箇所	330	25	29	1／2	1,022.8 1,084.4	511.4 542.2
				津波避難タワー 5箇所				2／3	997.4 1,188.8	664.5 792.5
				津波避難タワー 4箇所(用地費)	330	25	27	用地1/3	6.9	2.3
								津波避難タワー 5箇所(用地費)	用地2/3	87.6 84.5
			相良地区	防災コミュニティ施設兼避難所 防災倉庫 津波避難ビル 1箇所	8.8	26	26	1／2	262.8	131.4
			榛原地区 相良地区	防災倉庫 28箇所	1,040	26	30	1／2	152 86.8	76 43.4
			榛原地区 相良地区	避難所非常用電源 6箇所 雨水タンク 3箇所	1,040	26	28	1／2	34.8 22.8	17.4 11.4
			榛原地区 相良地区	避難所非常用電源・雨水タンク(保育園) 2箇所	1,040	29	30	1／2	12	6
			榛原地区 相良地区	救護所整備 2箇所	11,169	26	26	1／2	50	25
榛原地区			パイオトイレ整備 1箇所	6.5	26	26	1／2	7	3.5	
合計										5,008.4 5,393.9

99
注) 該当のないメニューについては行を削除する等して、なるべく一枚に収まるよう作成してください。
注) 複合施設整備については、設計完了前に補助対象範囲を協議すること。

(様式3)関連事業[都市防災上の課題解決に関連する事業]

事業区分	事業主体	事業地区名	事業規模(面積、延長、幅員等)	総事業費 (国費ベース)	事業期間		事業実施状況	重点密集 市街地の有無
					開始年度	終了年度		
その他(単独事業等)	牧之原市	牧之原市内	防災行政無線整備事業	472	23	25	防災行政無線のデジタル化整備(統制局、 中継局、移動局整備)	
その他(単独事業等)	牧之原市	牧之原市内	消防救急無線デジタル化整備事業	300	24	27	静岡地域消防無線デジタル化システム整 備	
その他(単独事業等)	牧之原市	地頭方地内	消防防災施設整備事業(消防分署)	15	26	27	地頭方分署整備	
その他(単独事業等)	牧之原市	牧之原市内	地域防災力向上事業	10	17	32	市民防災研修会4回	
その他(単独事業等)	牧之原市	坂部地内	避難輸送路整備 L=480m・W=6m	94	23	30	道路改良済み L=300m	
その他(単独事業等)	牧之原市	大江地内	拠点施設の確保(施設耐震化)	1,093	25	29	配水池築造工事(容量3,000m ³)他一式	

注) 総事業費について百万円単位。

注) 地域防災計画、地震対策緊急事業五箇年計画等を参照し、関連部局と調整の上作成。

事業区分		事業主体	事業地区名	整備内容	重点密集市街地	国費率	[上段:当初(変更前)、下段:変更後]【百万円単位】											
							交付対象事業費(予定)額 [国費ベース]											
							平成24年度	平成25年度	平成26年度	平成27年度	平成28年度	平成29年度	平成30年度	平成31年度	計			
災害危険度判定調査		牧之原市	牧之原地区	防災マップ		1／3		3							3			
住民等まちづくり活動支援		牧之原市	牧之原地区	地域防災力強化支援		1／3		1							1			
地区公共施設等整備	地区公共	牧之原市	細江地区	防災公園1箇所		1／2				1.1	25				26.1			
						用地1／3			1.3	9.9				11.2				
			相良・福岡、大江地区	防災公園2箇所		1／2		6	15.5		5				5			
						2／3			86.5	224	0			310.5				
						用地2／3			25.8	266.2	74.2			426.9				
									106					131.8				
			波津第4地区	避難道路 市道大原朝比奈線 L=120m W=14.0m		1／2	40	5								45		
			須々木東地区	避難道路 市道須々木大溝線 L=380m W=11.0m		1/2	5		4	33.3	63	65	54.7		225			
								28.2	104.5	95	80	25	341.7					
				避難道路 市道須々木大溝線 用地費		用地1/3				6.6	11.3	9.4			27.3			
			須々木西地区	避難道路 市道須々木49号線 L=28.4m W=7.0m		1／2	1			23.5					24.5			
								25.9						26.9				
				相良地区	津波避難地(斜路含む)13箇所 総延長L=1,900m W=1.5～3.0m		1／2		15	71.5	29	57	60		232.5			
								102.6	14.5	62.7	62.7		257.5					
			津波避難地(斜路含む)7箇所 総延長L=1,380m W=1.5～3.0m			2／3			0	176	44	40		260				
								56.2	22	55.7	55.7		189.6					
			相良地区	津波避難地(斜路含む)13箇所(用地費)		用地1／3				2	2	3		7				
								1.7	3.3	0		5						
				津波避難地(斜路含む)7箇所(用地費)		用地2／3				6	6	4		16				
										2	0	0		2				
			防災まちづくり拠点 (直接)	牧之原市	榛原地区 相良地区	ソーラー照明(榛原地区4箇所、相良地区4箇所)		1／2		5	5	5					15	
										4.6	0.7				10.3			
							相良地区	津波避難タワー整備 4箇所		1／2		289	145.5	76.9				511.4
								津波避難タワー整備 5箇所		2/3			102	282.6	279.9	0		664.5
津波避難タワー用地費 1箇所		用地1／3						2.3	231.4	359.1	100		792.5					
津波避難タワー用地費 5箇所		用地2/3						20.4	38	0		58.4						
相良地区	防災コミュニティ施設兼避難所 防災倉庫 津波避難ビル 1箇所								13.9	22			56.3					
					1／2		131.4						131.4					
榛原地区 相良地区	防災倉庫(榛原地区13箇所、相良地区15箇所)				1／2		17.5	15	31.6	11.9			76					
								15.9	10	0			43.4					
榛原地区 相良地区	避難所非常電源整備 6箇所 雨水タンク整備 3箇所				1／2		2.8	5.5	9.1				17.4					
								5.2	3.4				11.4					
榛原地区 相良地区	避難所非常電源・雨水タンク整備(保育園)2箇所				1／2						3	3	0					
													6					
榛原地区 相良地区	救護所整備(榛原地区1箇所、相良地区1箇所)		1／2		25						25							
榛原地区	パイオトイレ(榛原地区1箇所)		1／2		3.5						3.5							
合計							46	304	602.2	889	642.9	195.3	161.7	0	2841.1			
										934.4	634.6	324.7	201.4	25	3072.3			

(様式5)年度別事業計画【参考】

○補助額の内訳

【上段:当初(変更前)、下段:変更後】【百万円単位】


事業地区名	事業区分	整備の内訳	補助率	補助事業費 国費ベース								
				平成24年度	平成25年度	平成26年度	平成27年度	平成28年度	平成29年度	平成30年度	平成31年度	計
牧之原地区	災害危険度判定調査	防災マップ	1/3		3							3
牧之原地区	住民等まちづくり活動支援	住民等まちづくり活動支援 地域防災力強化支援	1/3		1							1
細江地区	地区公共施設	防災公園整備 1箇所	1/2				1.1 1.3	25 9.9				26.1 11.2
			用地1/3				5 5.1				5 5.1	
防災公園整備 2箇所		1/2		6	15.5						21.5	
		2/3			86.5	224 266.2	0 74.2				310.5 426.9	
		用地2/3			25.8	106 71					131.8 96.8	
波津第4地区		避難道路 市道大原朝比奈線 L=120m W=14.0m	1/2	40	5							45
須々木東地区		避難道路 市道須々木大溝線 L=380m W=11.0m	1/2	5		4	33.3 28.2	63 104.5	65 95	54.7 80	0 25	225 341.7
		避難道路 市道須々木大溝線 用地費	用地1/3				6.6 4.3	11.3 5.5	9.4 5			27.3 14.8
須々木西地区		避難道路 市道須々木49号線 L=28.4m W=7.0m	1/2	1			23.5 25.9					24.5 26.9
相良地区		津波避難地(斜路含む)13箇所 総延長L=1,900m W=1.5～3.0m	1/2			15	71.5 102.6	29 14.5	57 62.7	60 62.7		232.5 257.5
		津波避難地(斜路含む)7箇所 総延長L=1,380m W=1.5～3.0m	2/3				0 56.2	176 22	44 55.7	40 55.7		260 189.6
		津波避難地(斜路含む)13箇所(用地費)	用地1/3					2 1.7	2 3.3	3 0		7 5
		津波避難地(斜路含む)7箇所(用地費)	用地2/3					6 2	6 0	4 0		16 2
榛原地区 相良地区		ソーラー照明灯8箇所 整備	1/2			5	5 4.6	5 0.7				15 10.3
榛原地区 相良地区	防災まちづくり拠点施設	津波避難タワー整備 4箇所	1/2		289	145.5	76.9 107.7					511.4 542.2
		津波避難タワー整備 5箇所	2/3			102	282.6 231.4	279.9 359.1	0 100			664.5 792.5
		津波避難タワー1箇所 用地費	用地1/3			2.3						2.3
		津波避難タワー5箇所 用地費	用地2/3			20.4	38 13.9	0 22				58.4 56.3
相良地区		防災コミュニティ施設兼避難所 防災倉庫 津波避難ビル 1箇所	1/2			131.4						131.4
榛原地区 相良地区		防災倉庫整備28箇所	1/2			17.5	15 15.9	31.6 10	11.9 0			76 43.4
榛原地区 相良地区		非常用電源6箇所、 雨水タンク3箇所	1/2			2.8	5.5 5.2	9.1 3.4				17.4 11.4
榛原地区 相良地区		非常用電源・雨水タンク(保育園)2箇所	1/2						0 3	0 3		0 6
榛原地区 相良地区		救護所整備 2箇所	1/2			25						25
榛原地区		バイオトイレ整備1箇所	1/2			3.5						3.5
合計				46	304	602.2	889 934.4	642.9 634.6	195.3 324.7	161.7 201.4	0 25	2841.1 3072.3

○用地取得面積


【上段:当初(変更前)、下段:変更後】【m2単位】

事業地区名	整備内容	国費率	平成24年度	平成25年度	平成26年度	平成27年度	平成28年度	平成29年度	平成30年度	平成31年度	計
須々木東地区	避難輸送路整備 須々木大溝線	1/3				1450 3198	1075 2697	1525 5054			4050 10949
相良地区	避難地(斜路含む)整備	2/3				1200 0	800 2000	800 4900	800 0		3600 6900
相良・福岡、大江、細江地区	防災公園整備	1/3					575 621				575 621
		2/3			810 1680	8000 10376					8810 12056
榛原地区、相良地区	避難タワー整備	1/3			609 0	0 398					609 398
		2/3			1327 0	1751 1842	0 1662				3078 3504

(様式6) 全体計画図

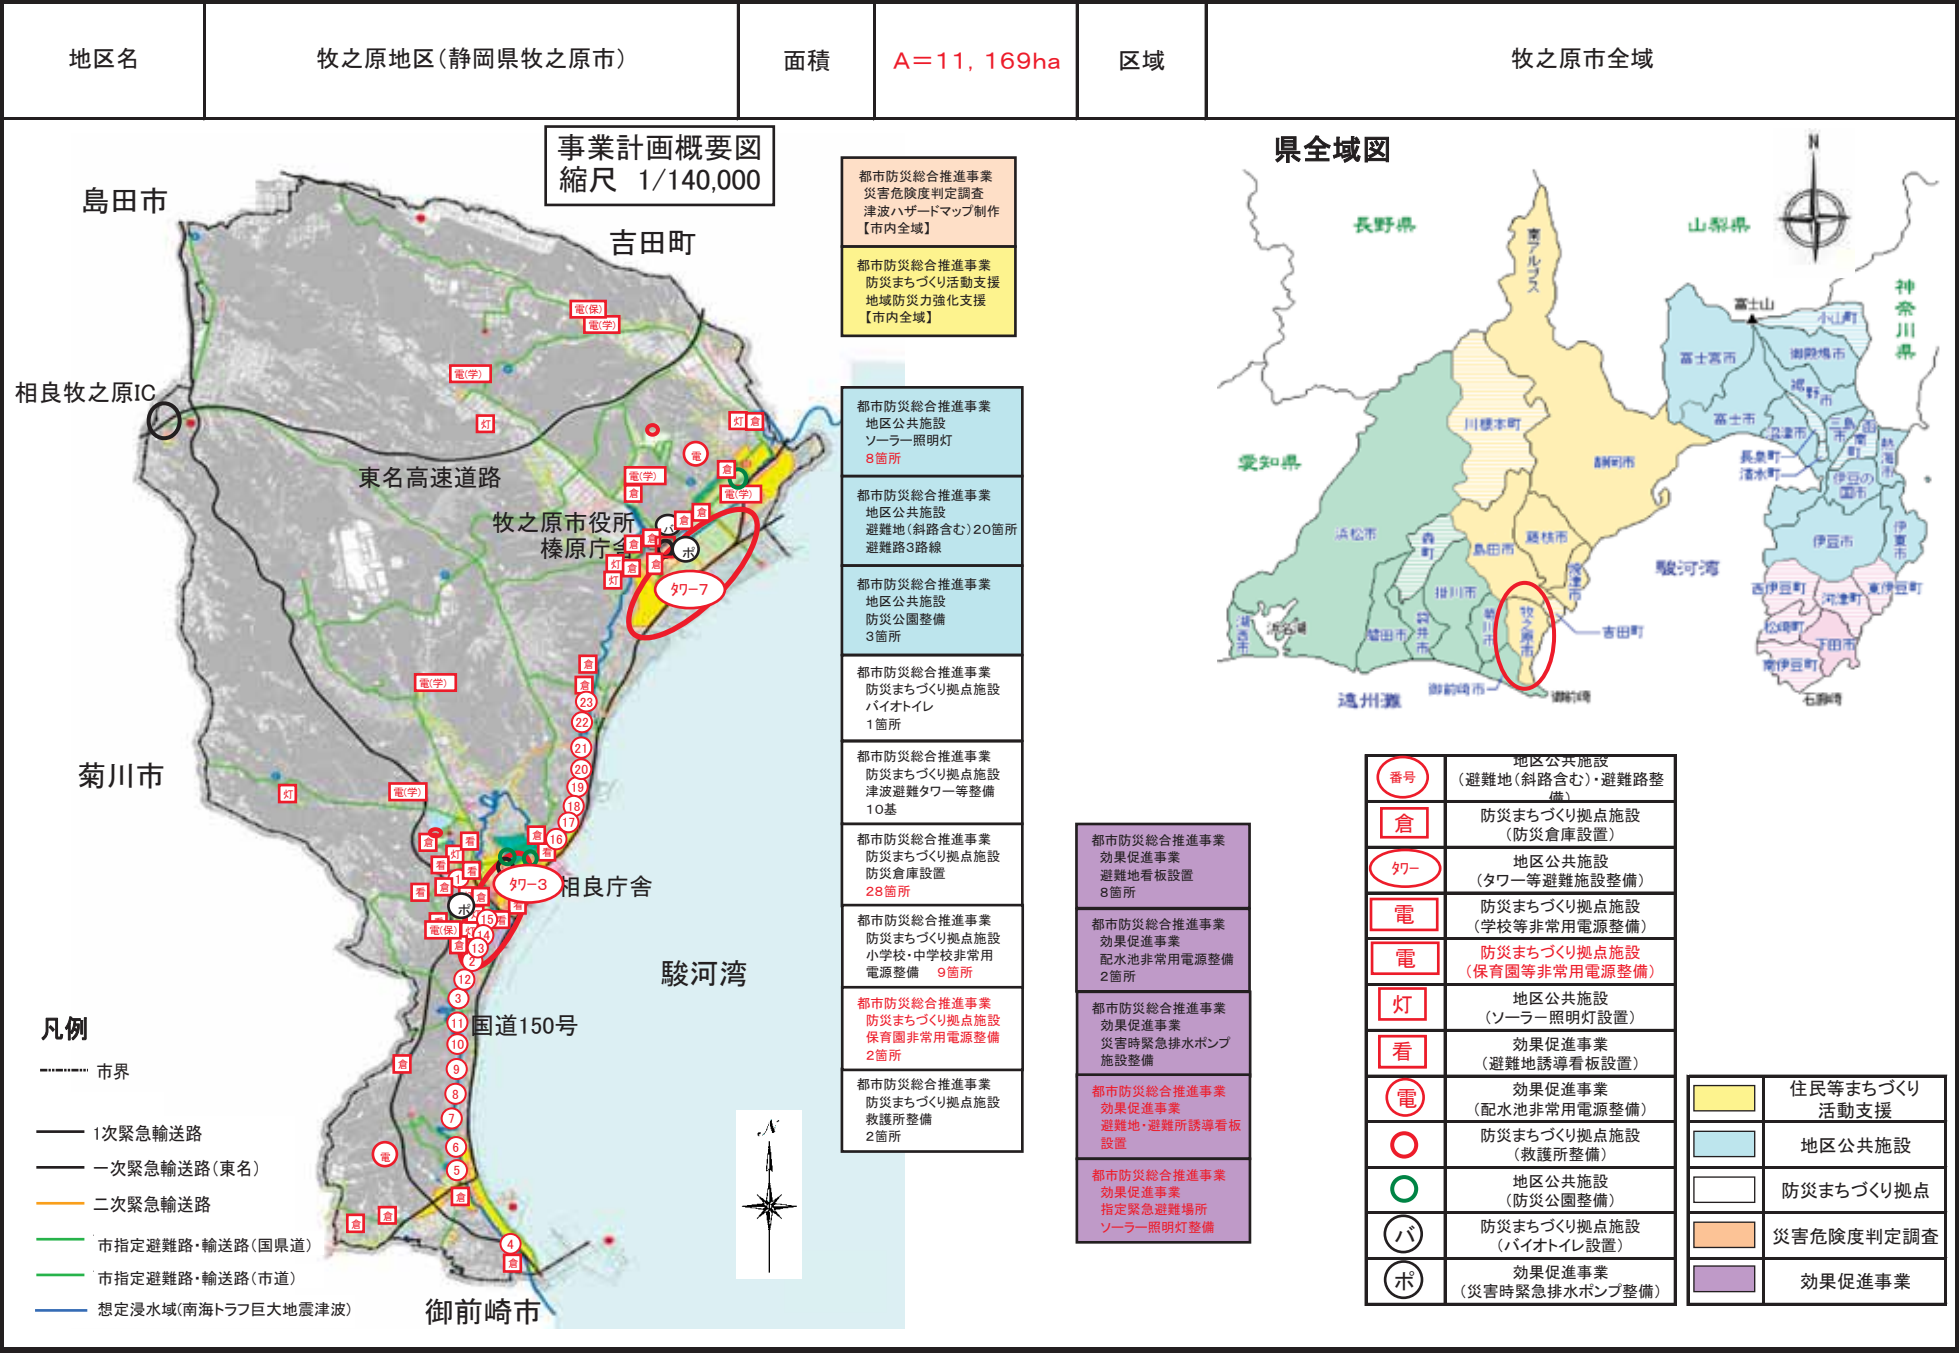


(様式6) 1 災害危険度判定調査 津波ハザードマップ作成

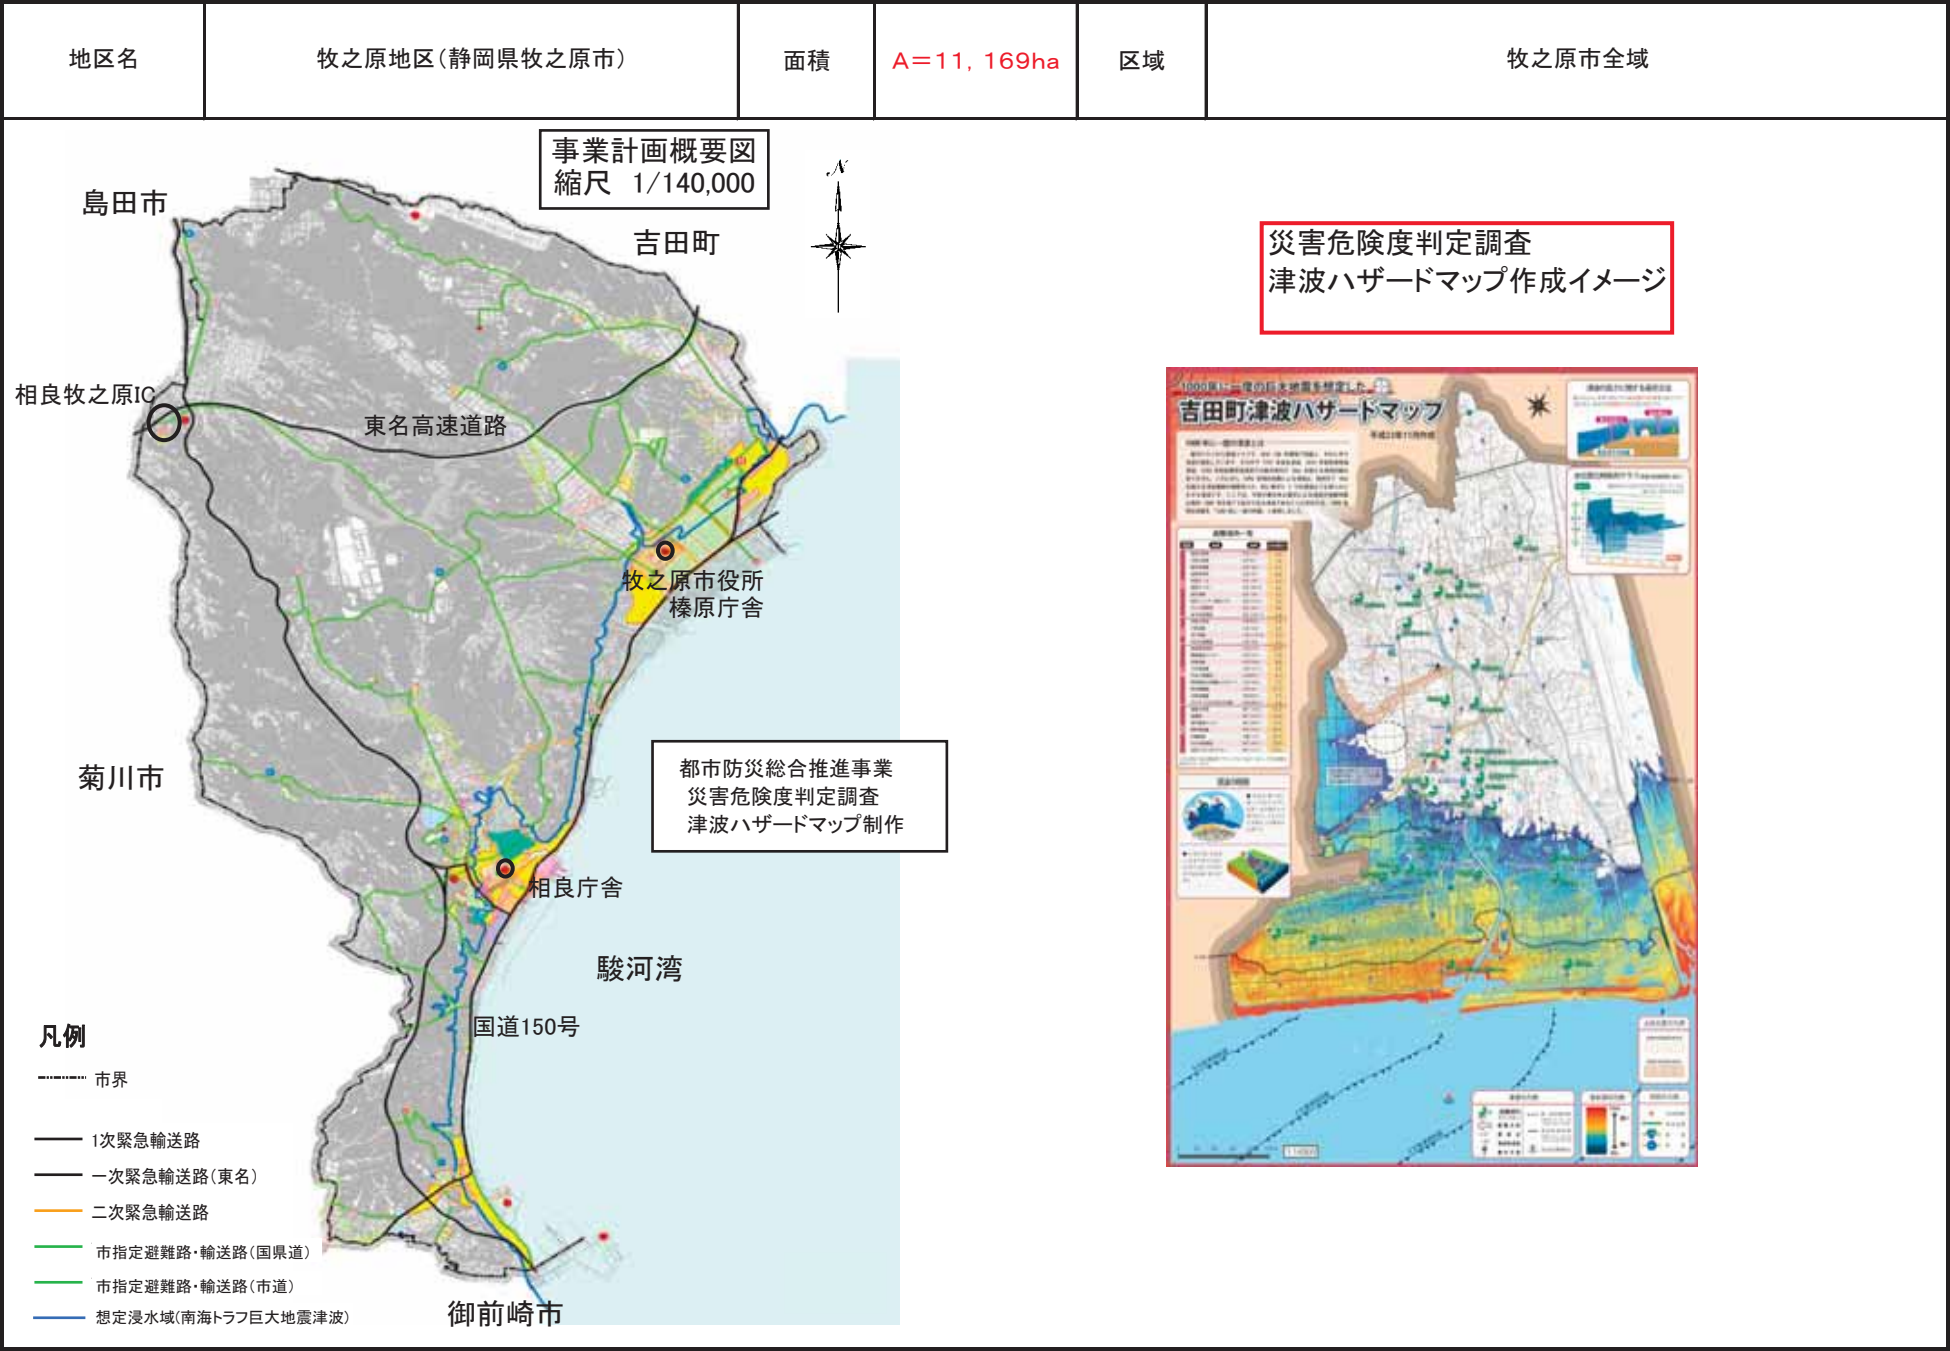

(様式6)2 住民等まちづくり活動支援 防災力強化活動




(様式6) 3 地区公共施設 防災公園・公共空地整備

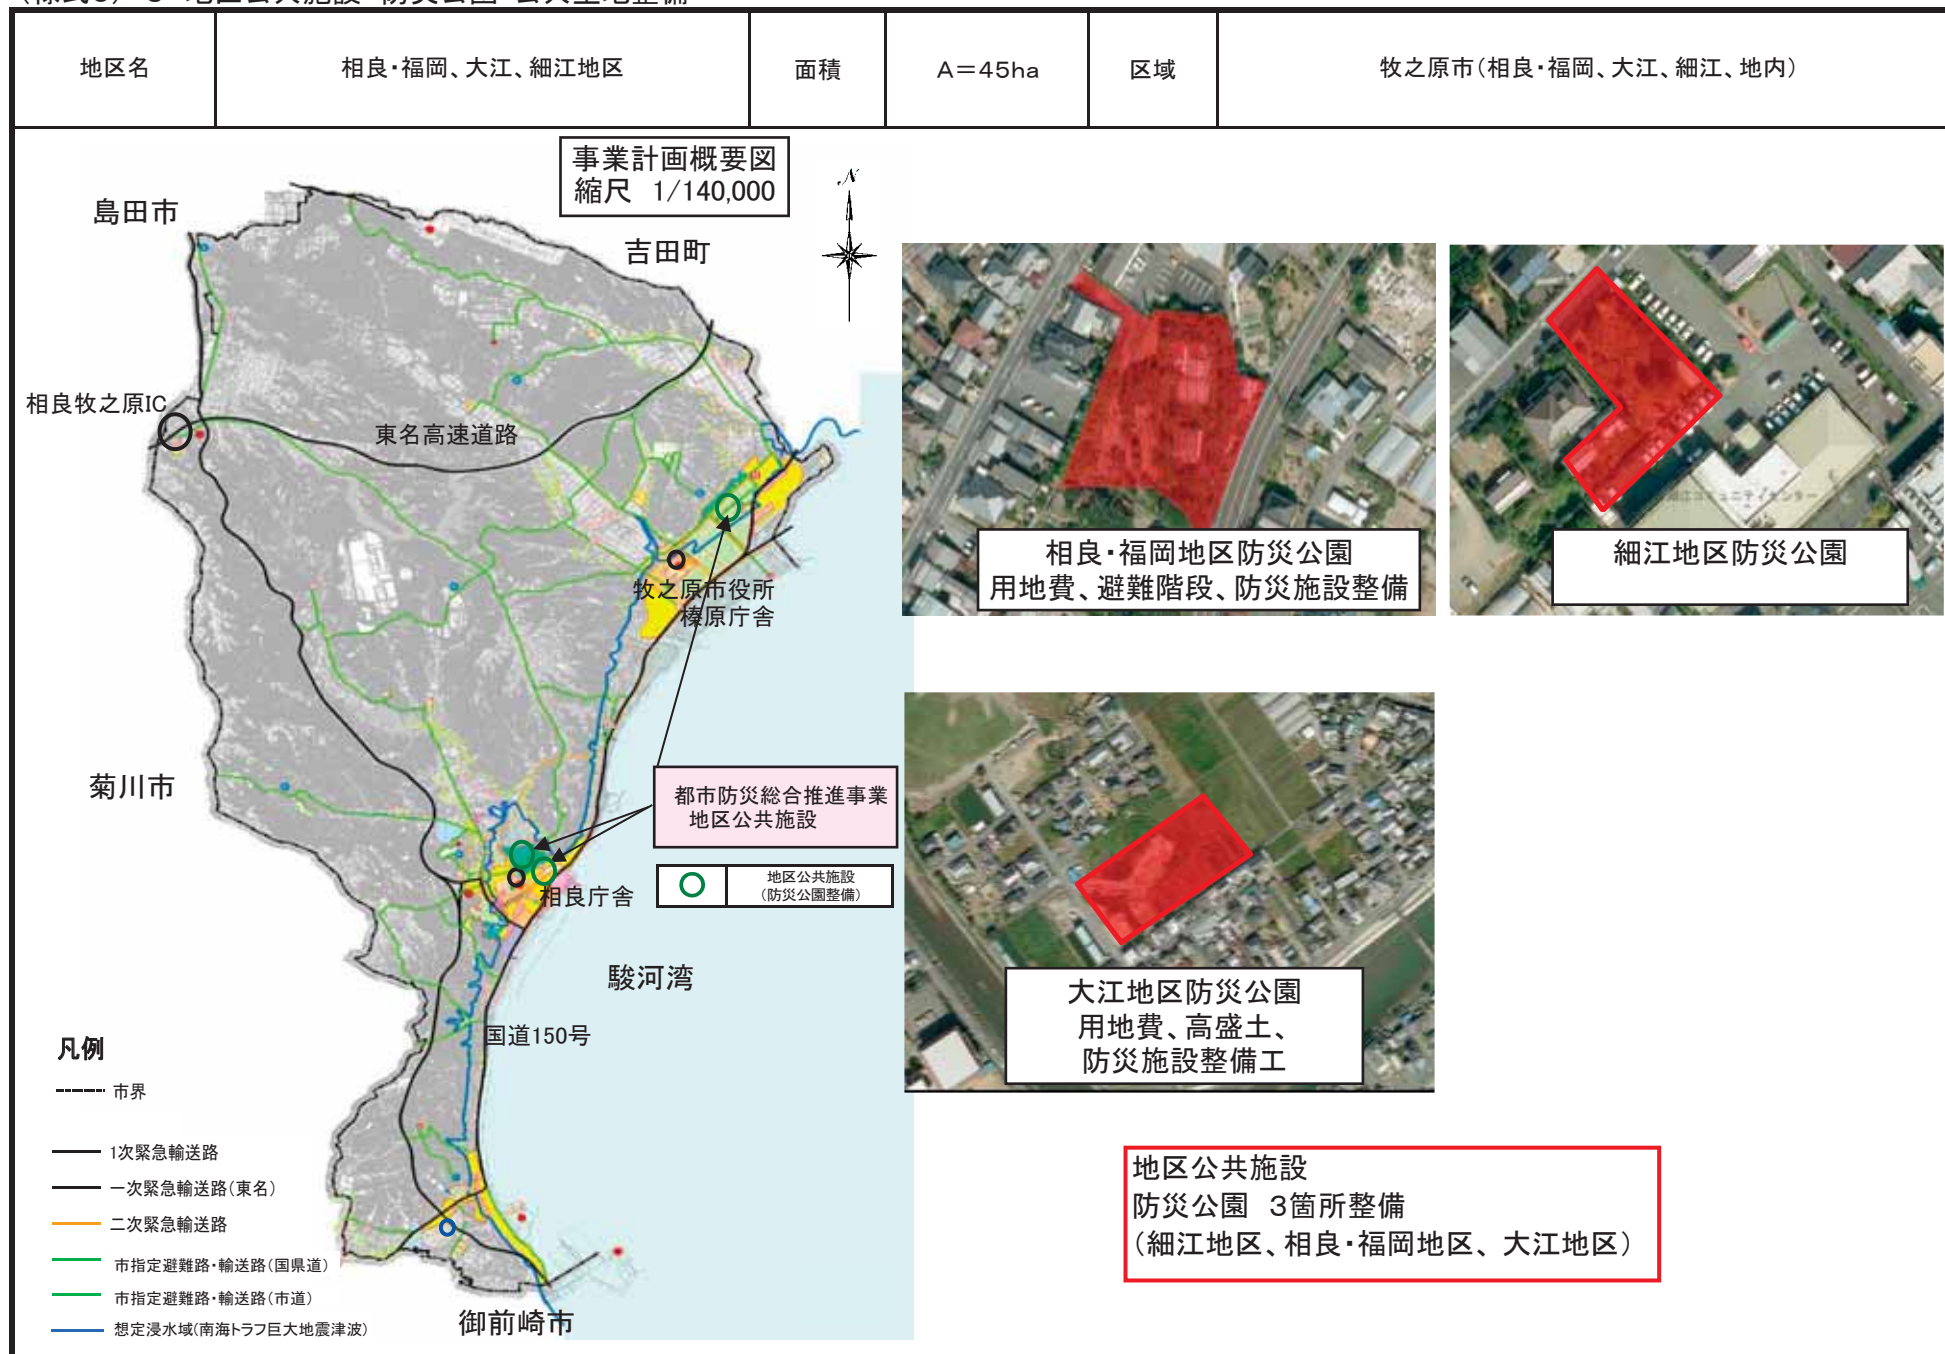


(様式6) 4-1 地区公共施設 避難路整備 市道大原朝比奈線


地区名	波津第4地区	面積	A=12.6ha	区域	牧之原市波津地内
-----	--------	----	----------	----	----------

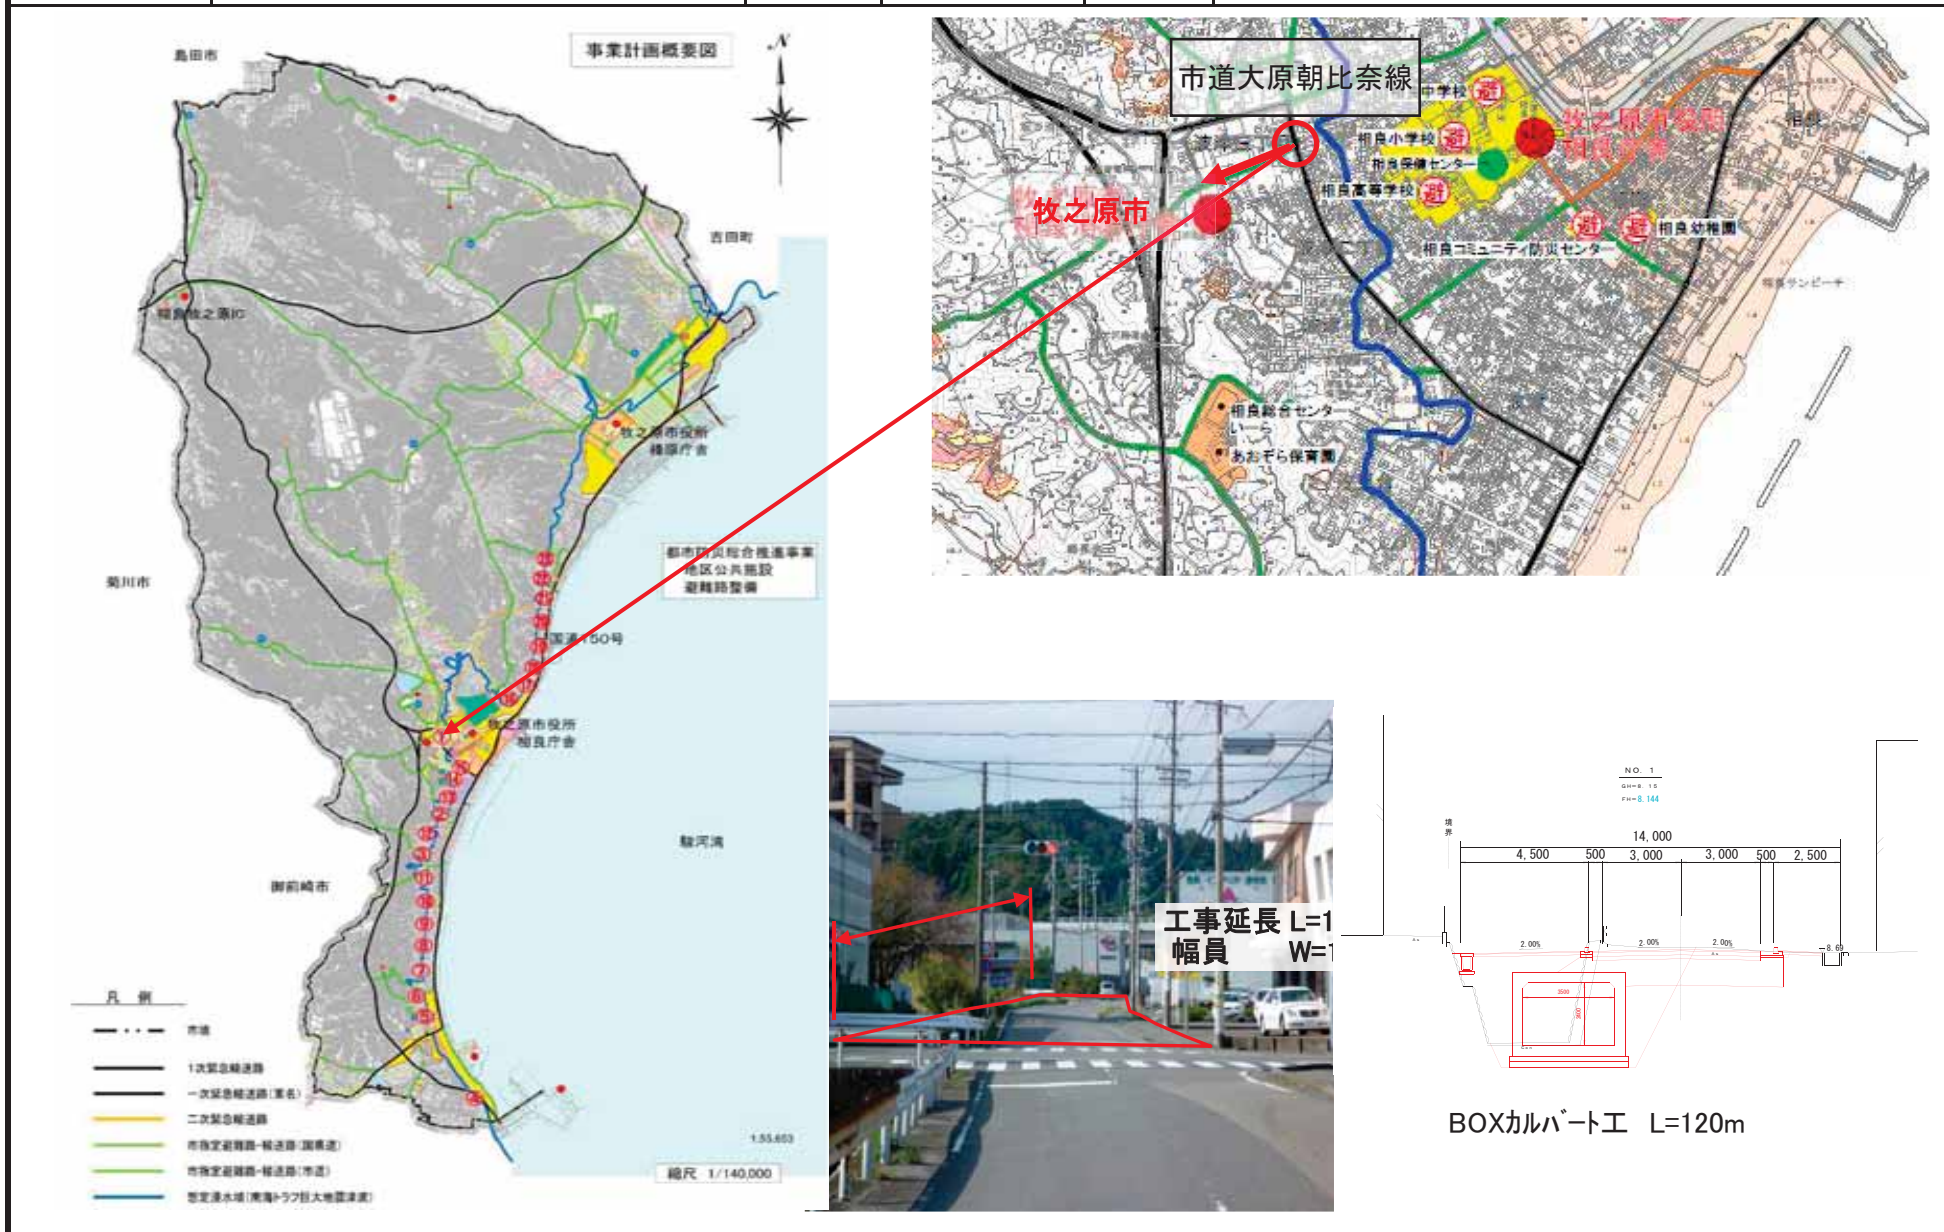

(様式6) 4-2 地区公共施設 避難路整備 市道須々木大溝線

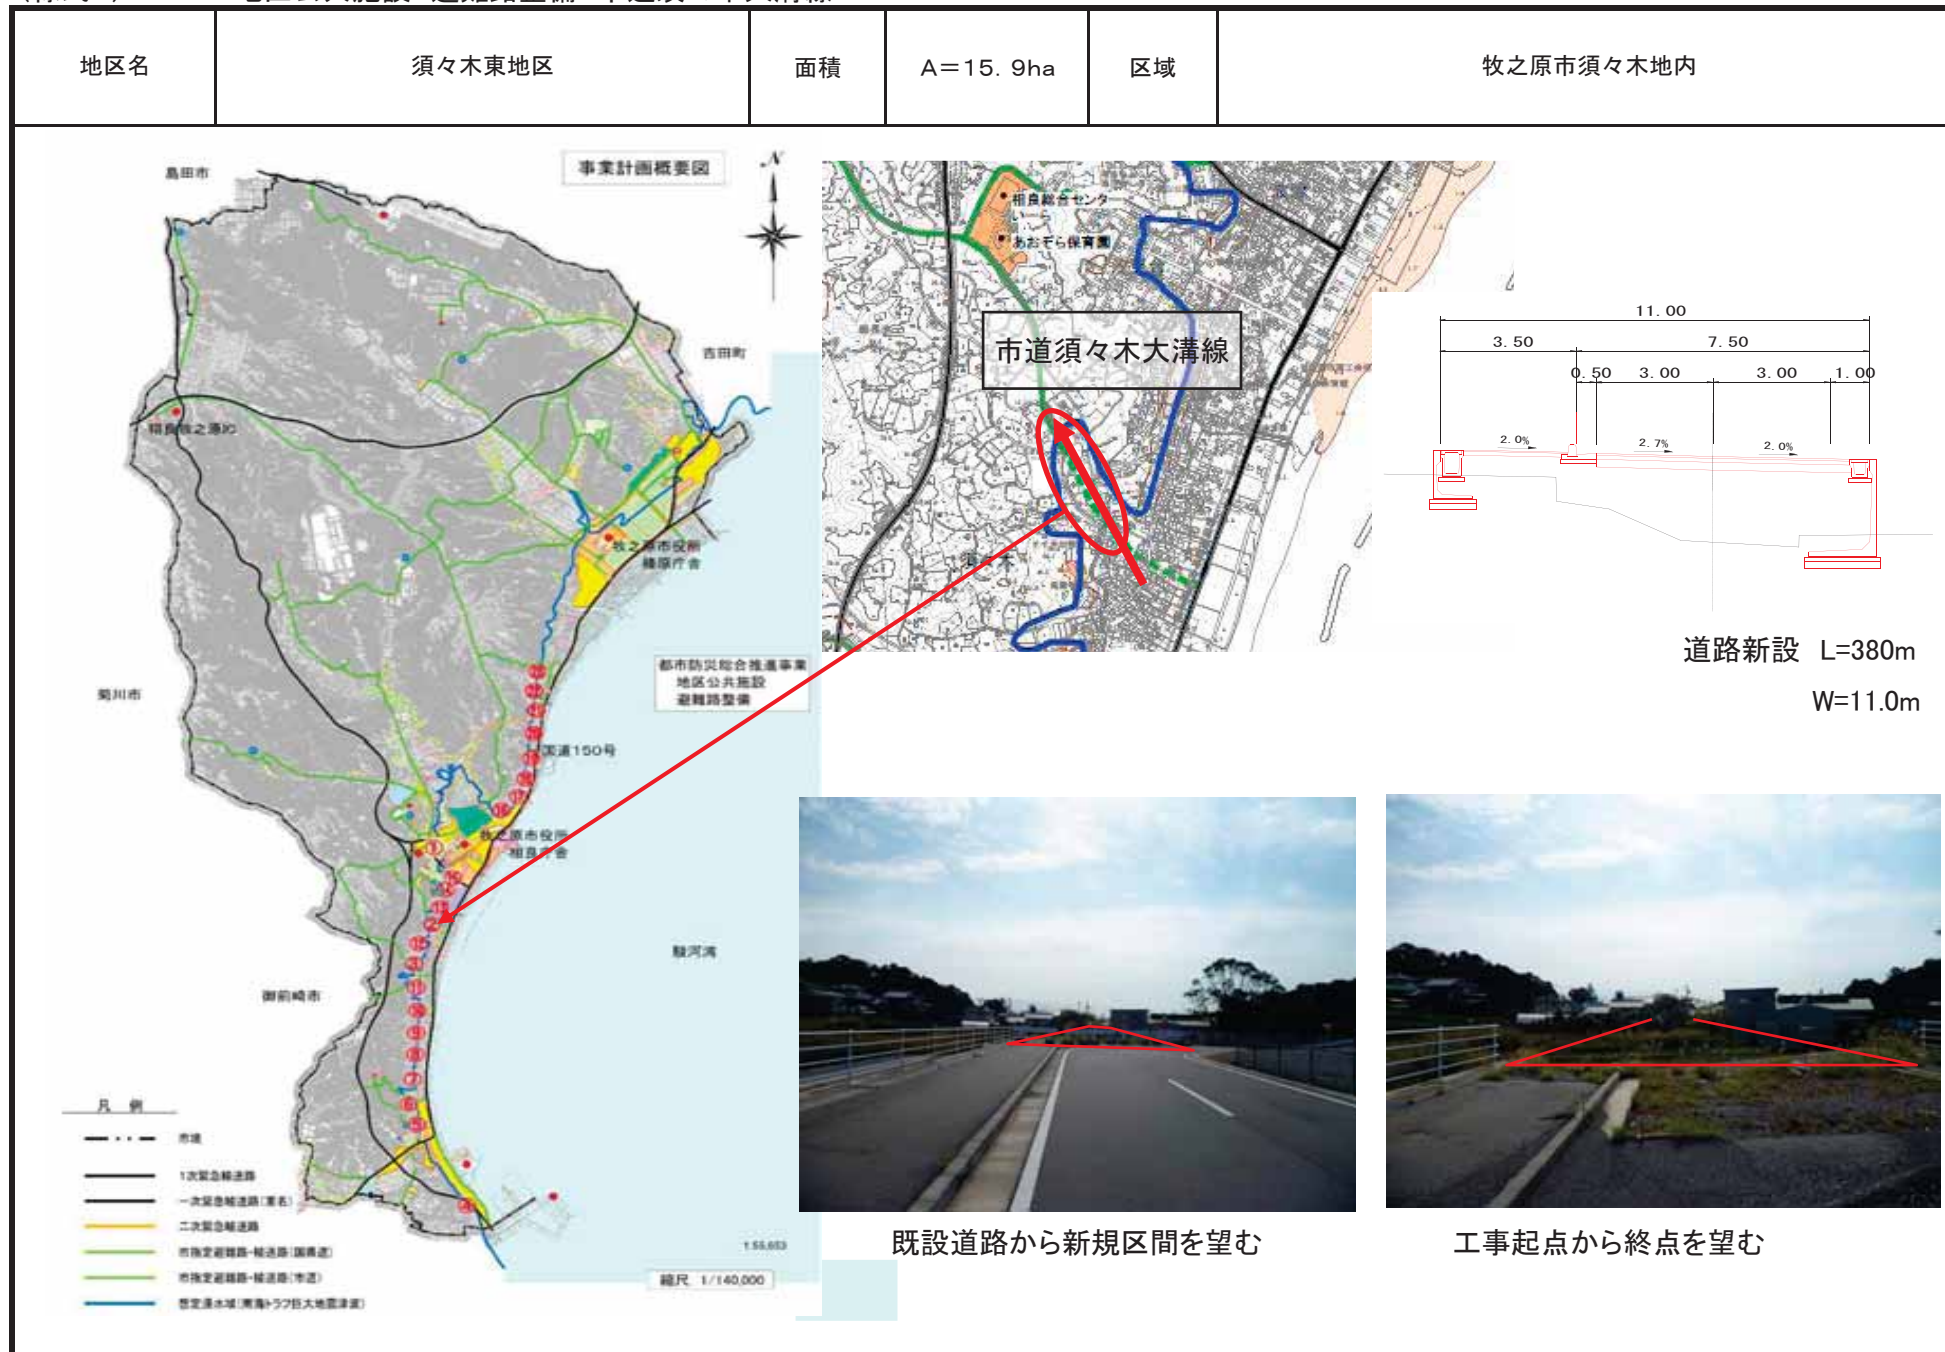


(様式6) 4-3 地区公共施設 避難路整備 市道須々木49号線

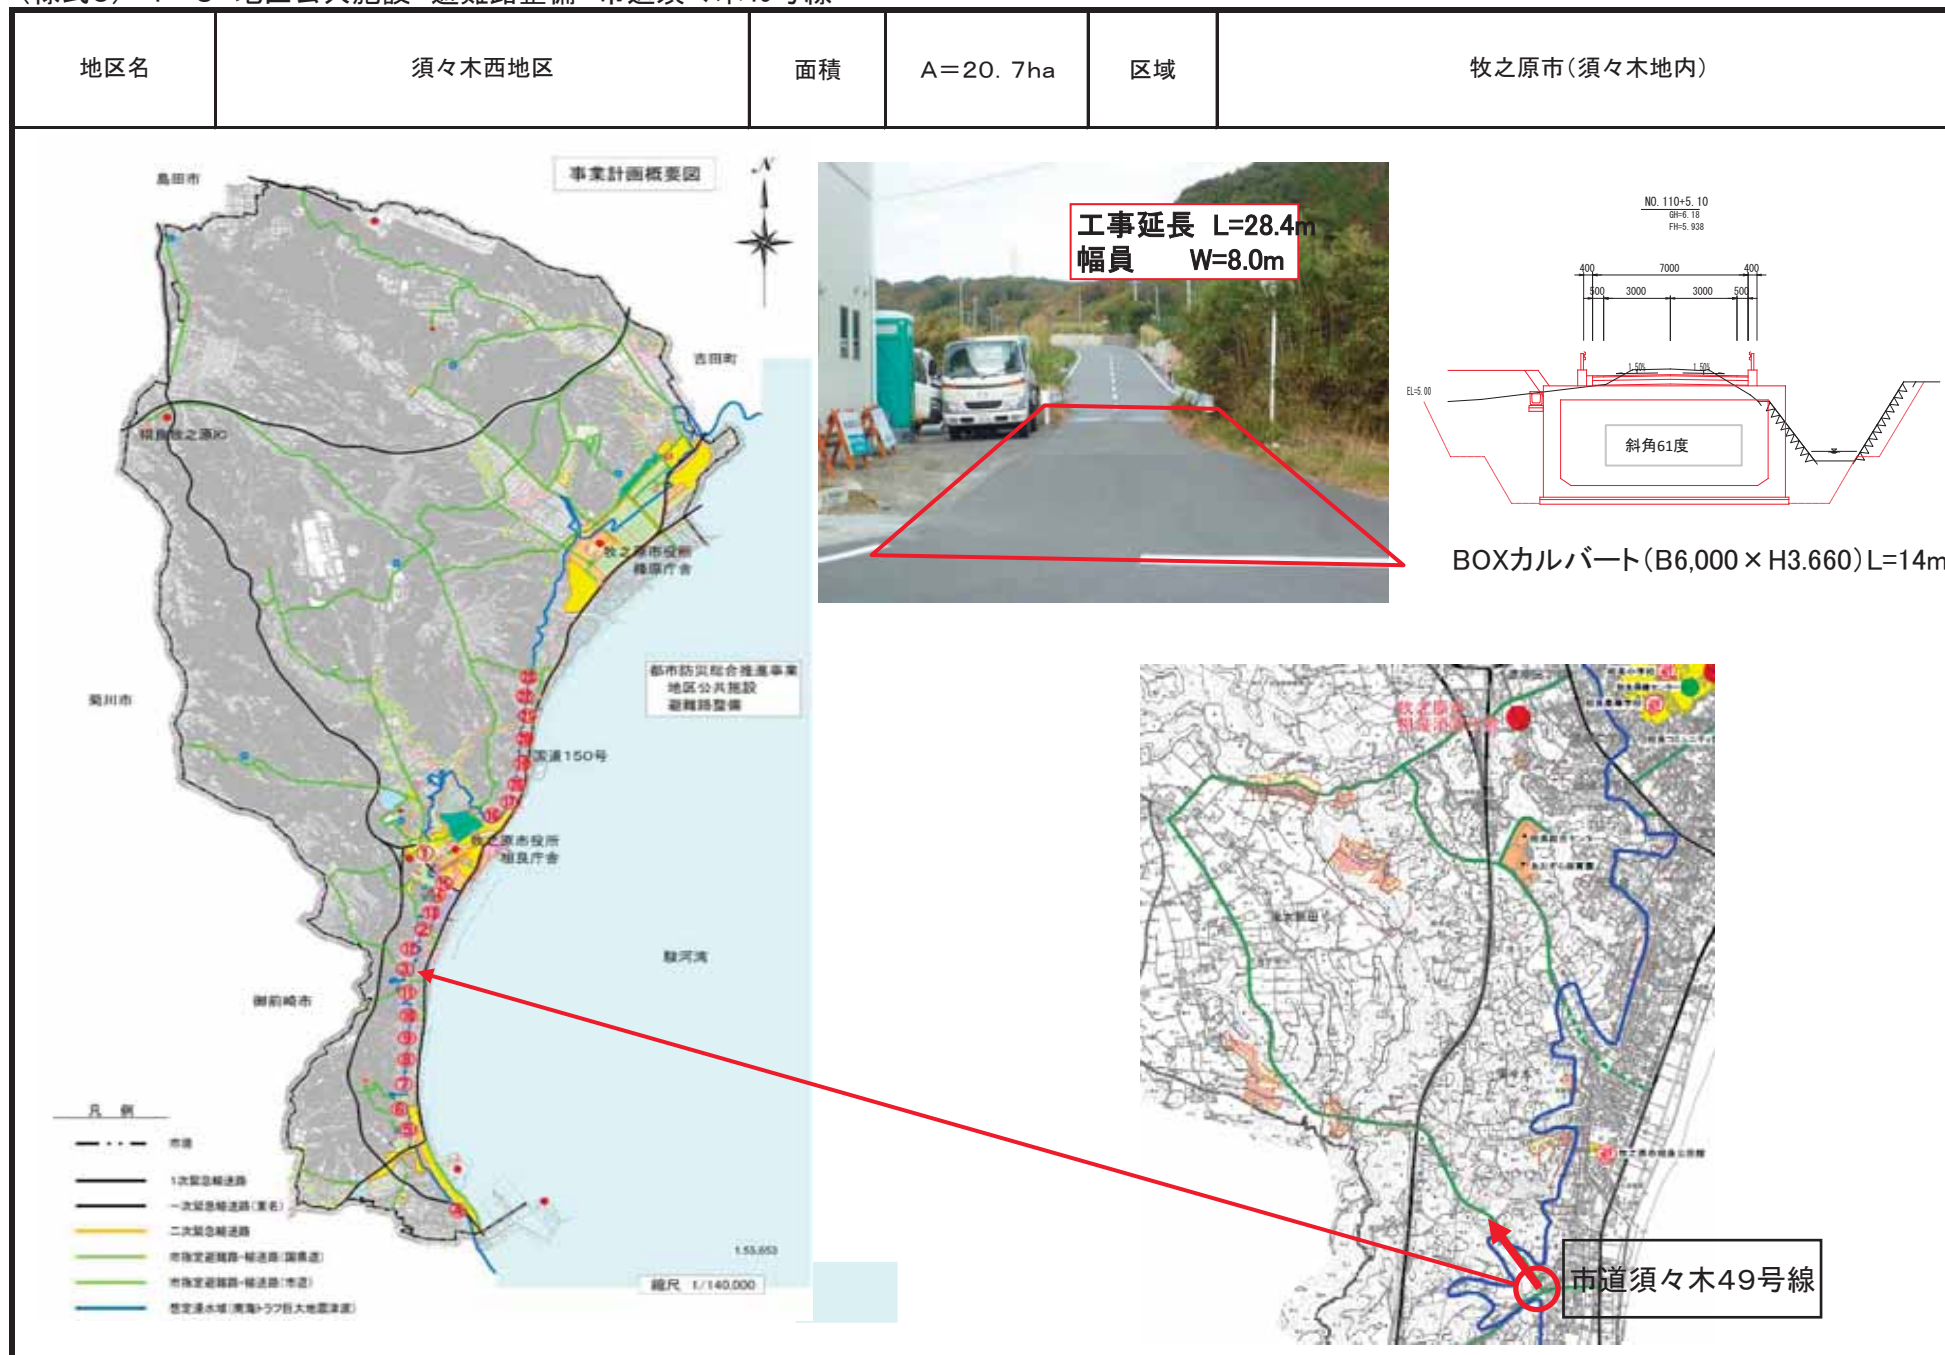


(様式6) 4-4 地区公共施設 避難地整備 遠渡1号避難地

地区名	相良地区(1)	面積	A=8.2ha	区域	牧之原市(遠渡地内)
-----	---------	----	---------	----	------------

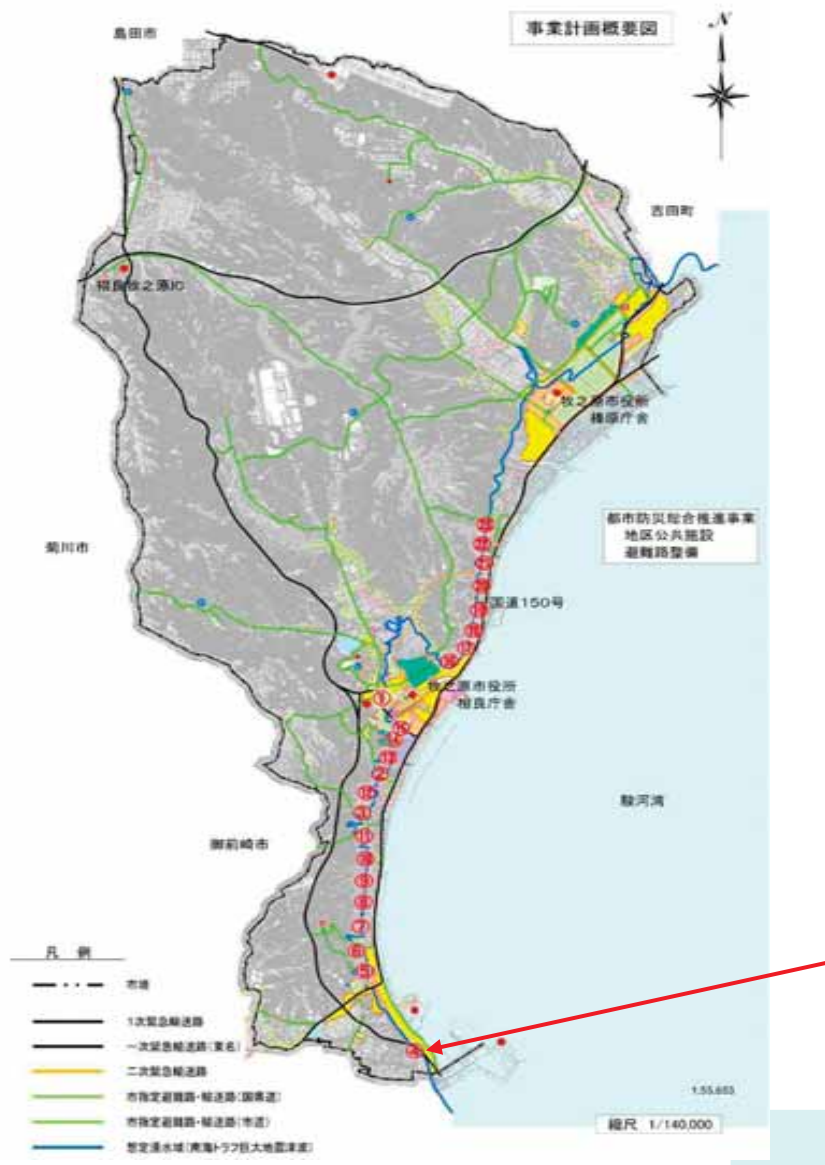

避難地
A=149m²
スロープエ
(舗装工)
L=190m
W=1.5~3.0m

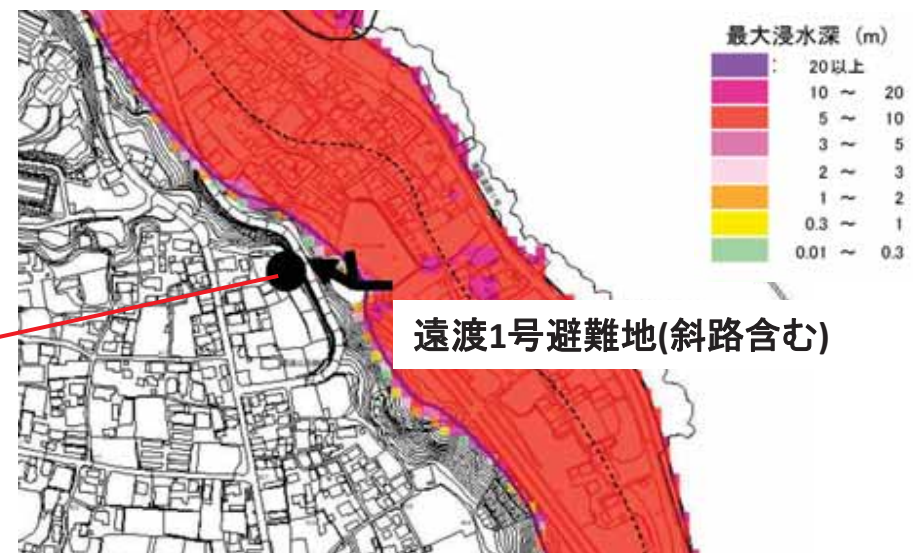

(様式6) 4-5 地区公共施設 避難地整備 地頭方1号避難地

地区名	相良地区(2)	面積	A=10.1ha	区域	牧之原市(地頭方地内)
-----	---------	----	----------	----	-------------




避難地

$$A=238\text{m}^2$$

スロープ工
(舗装工)


 $L=40\text{m}$

$W=1.5\sim 3.0\text{m}$

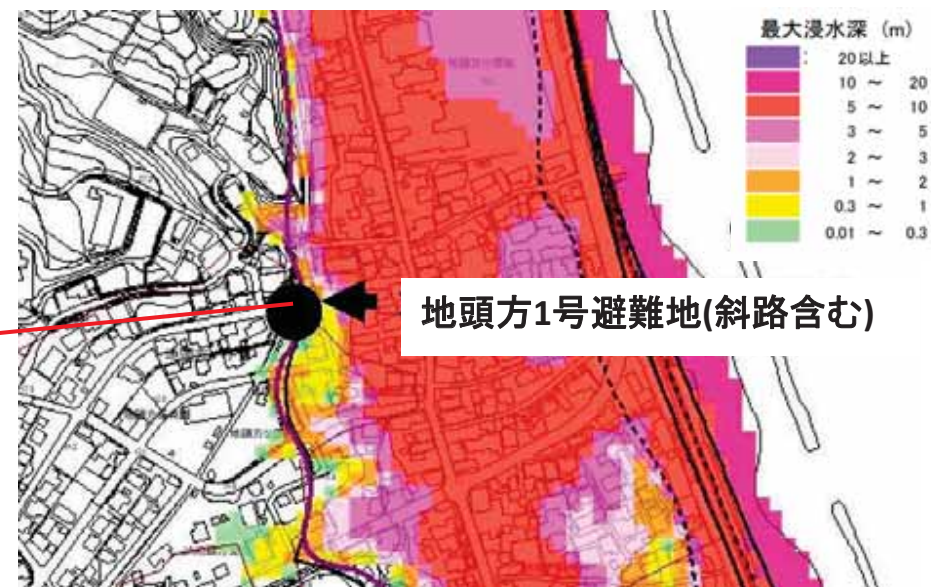


地頭方1号避難地(斜路含む)

(様式6) 4-6 地区公共施設 避難地整備 地頭方2号避難地

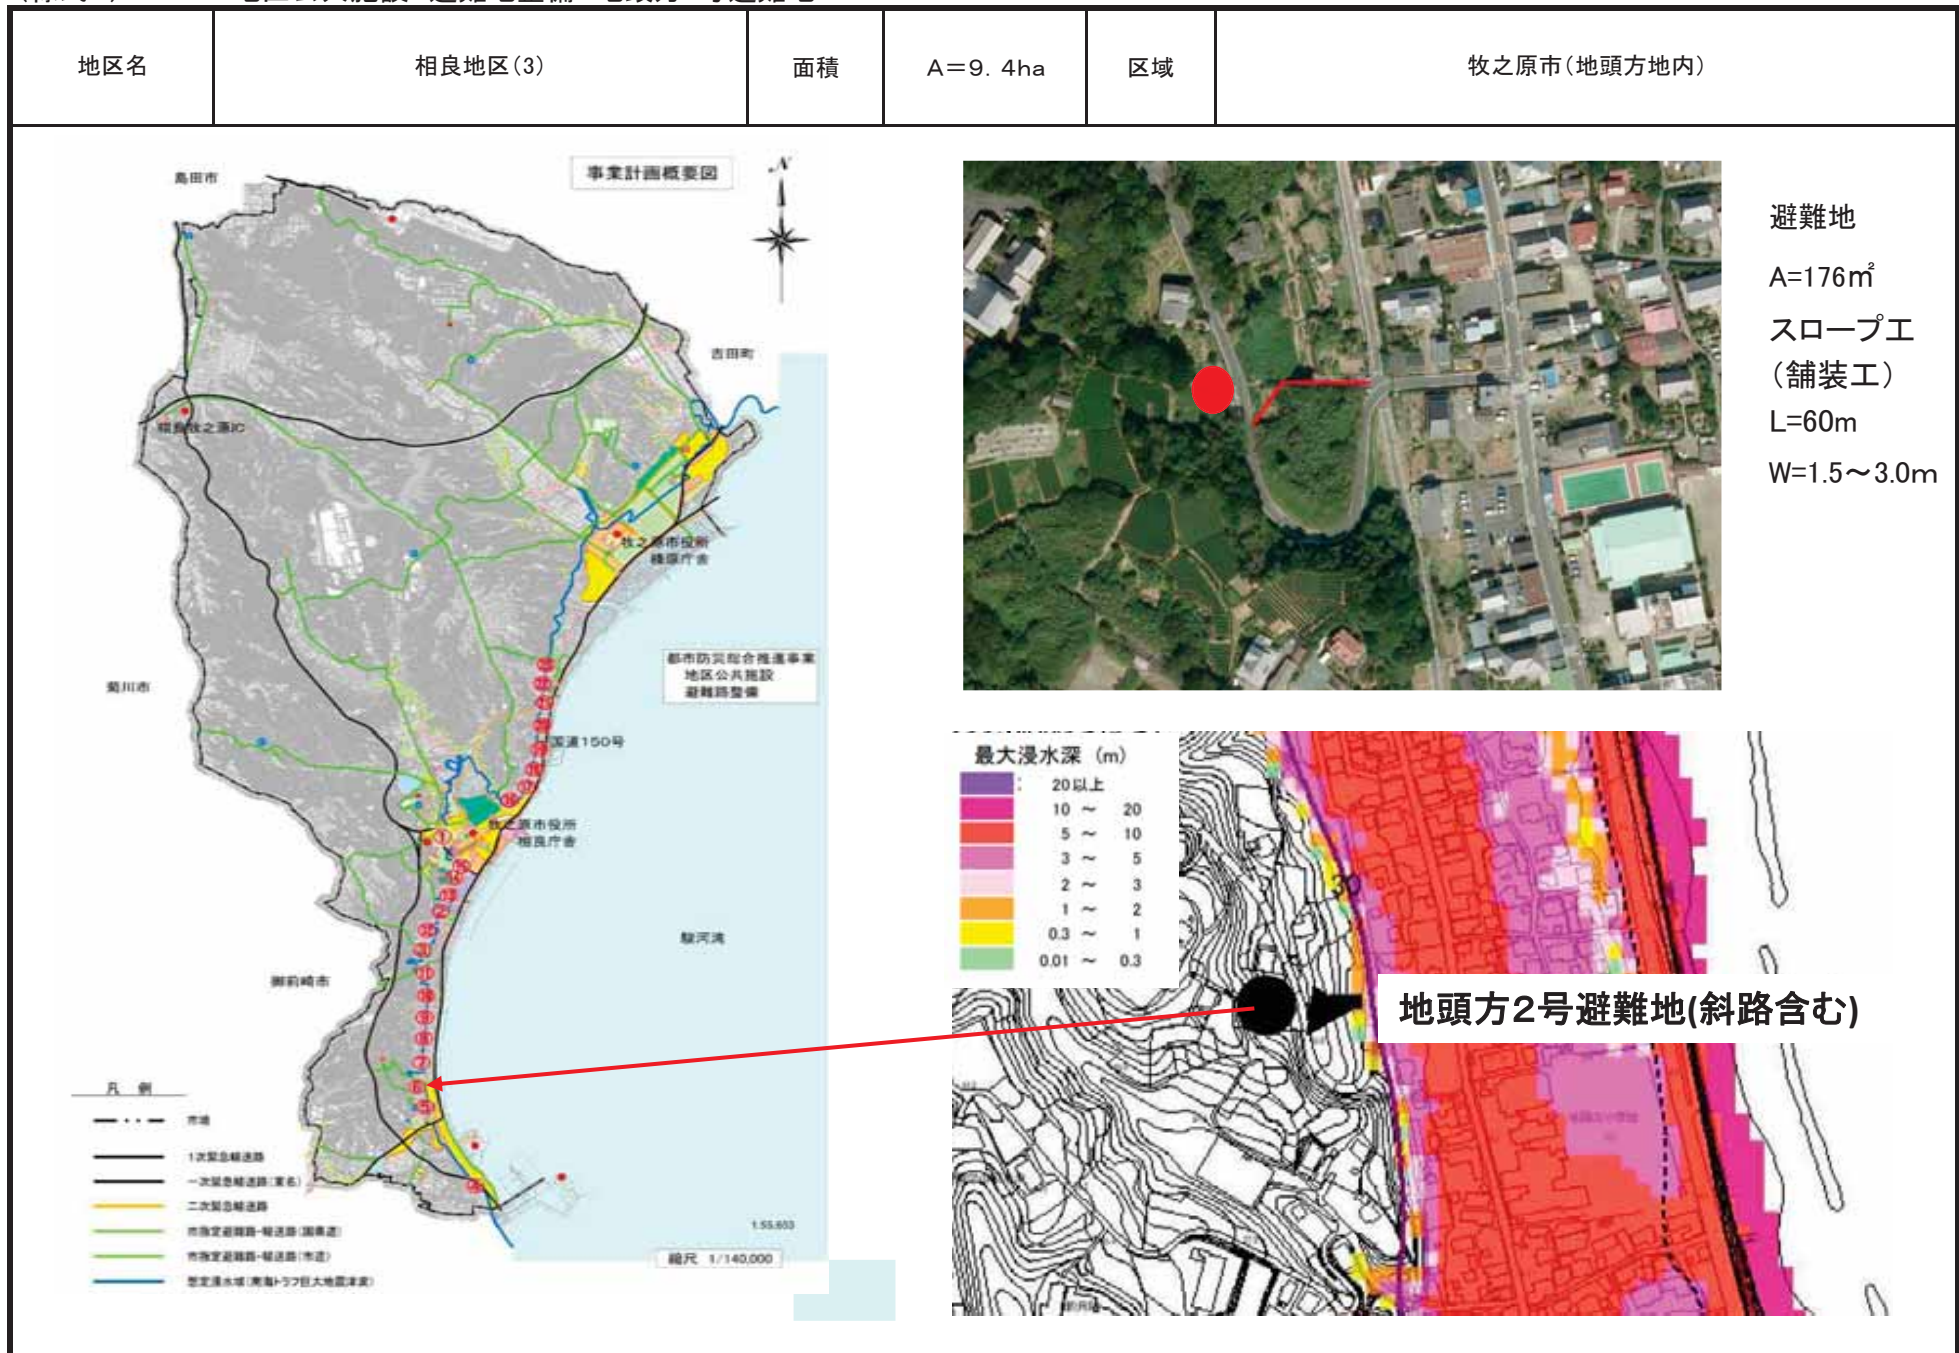


(様式6) 4-7 地区公共施設 避難地整備 地頭方3号避難地

地区名	相良地区(4)	面積	A=14.1ha	区域	牧之原市(地頭方地内)
-----	---------	----	----------	----	-------------

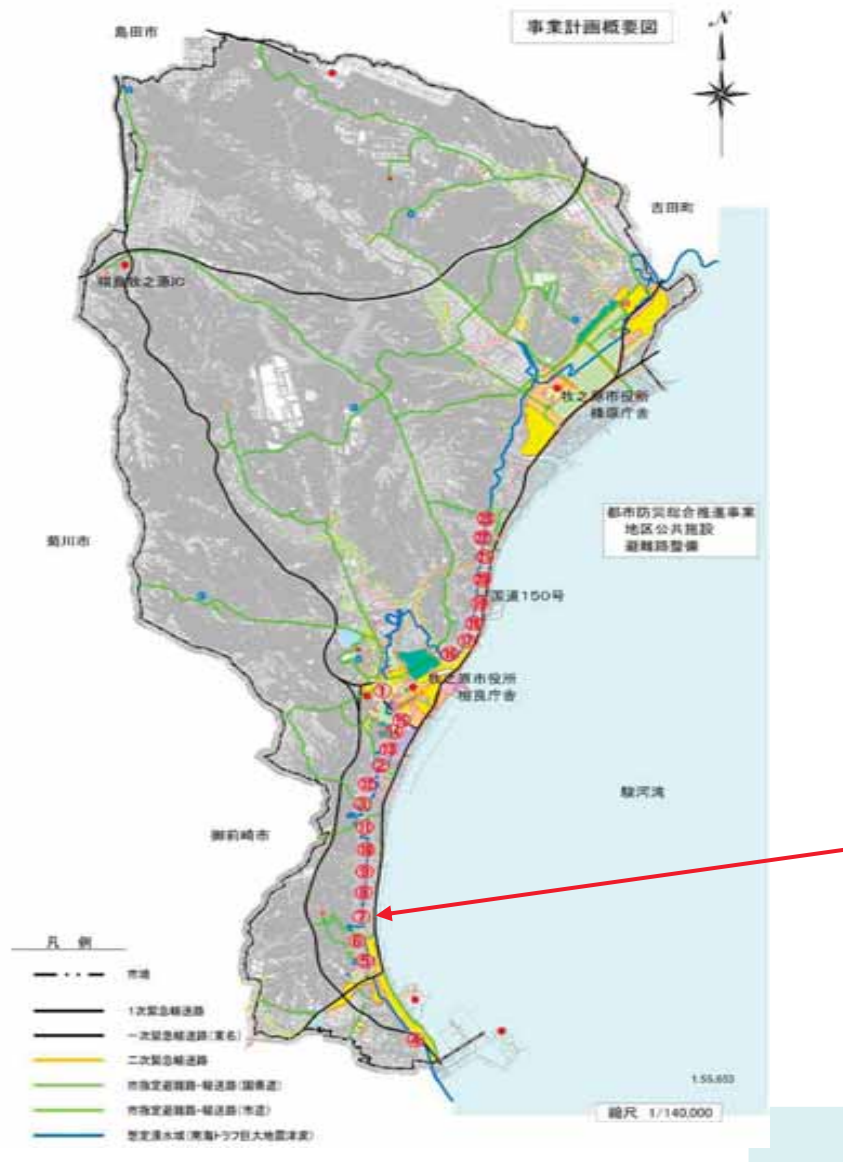

避難地
A=138m²
スロープ工
(舗装工)
L=50m
W=1.5~3.0m

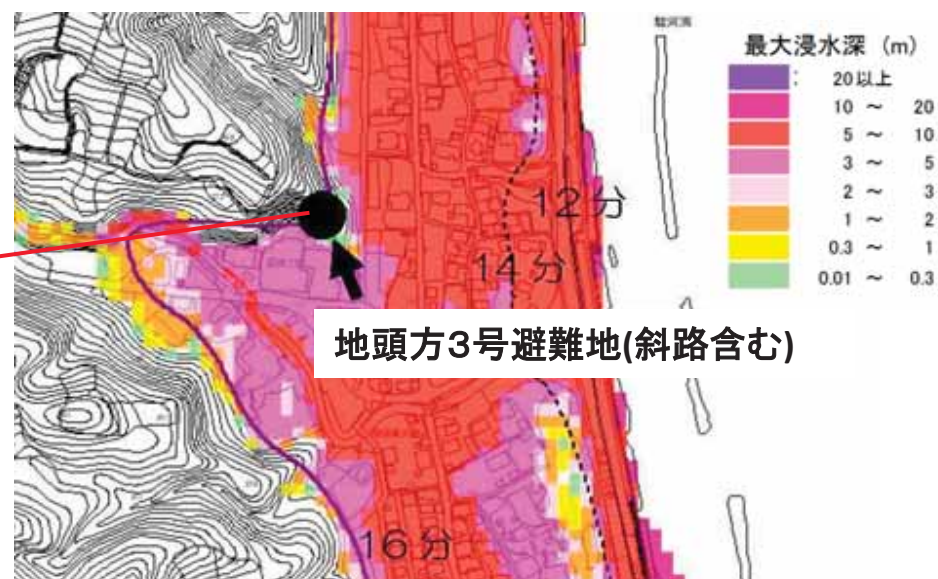


(様式6) 4-8 地区公共施設 避難地整備 地頭方4号避難地

地区名	相良地区(5)	面積	A=9.1ha	区域	牧之原市(地頭方地内)
-----	---------	----	---------	----	-------------




避難地
A=67m²
スロープ工
(舗装工)
L=100m
W=1.5～3.0m

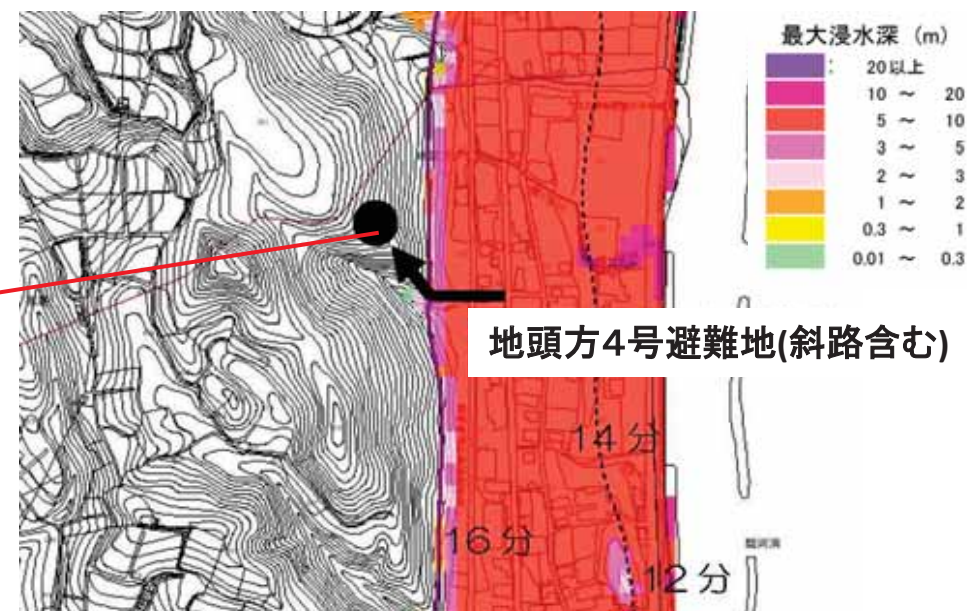


(様式6) 4-9 地区公共施設 避難地整備 落居1号避難地

地区名	相良地区(6)	面積	A=7.8ha	区域	牧之原市(落居地内)
-----	---------	----	---------	----	------------

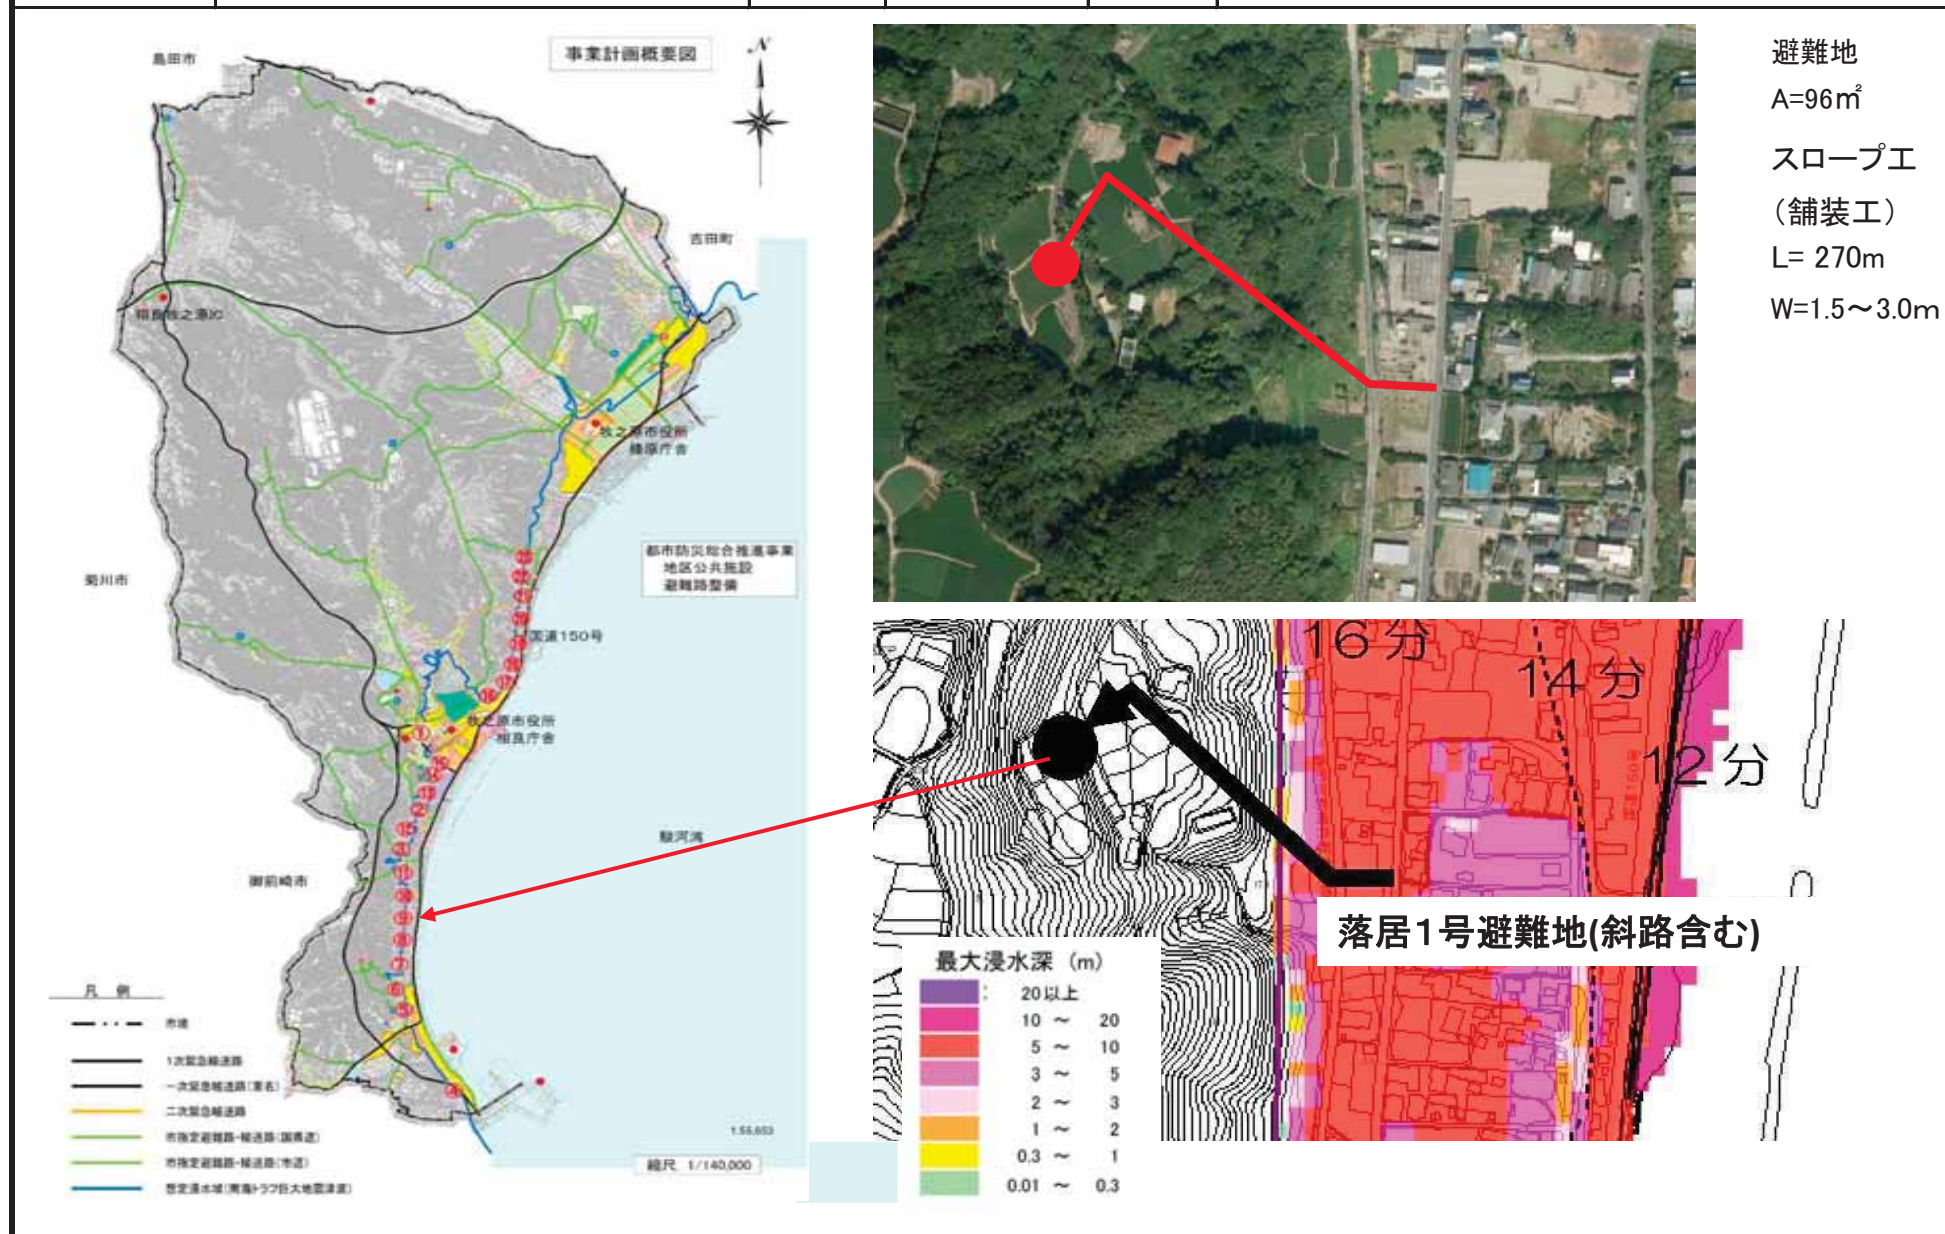


(様式6) 4-10 地区公共施設 避難地整備 落居2号避難地

地区名	相良地区(7)	面積	A=7.3ha	区域	牧之原市(落居地内)
-----	---------	----	---------	----	------------

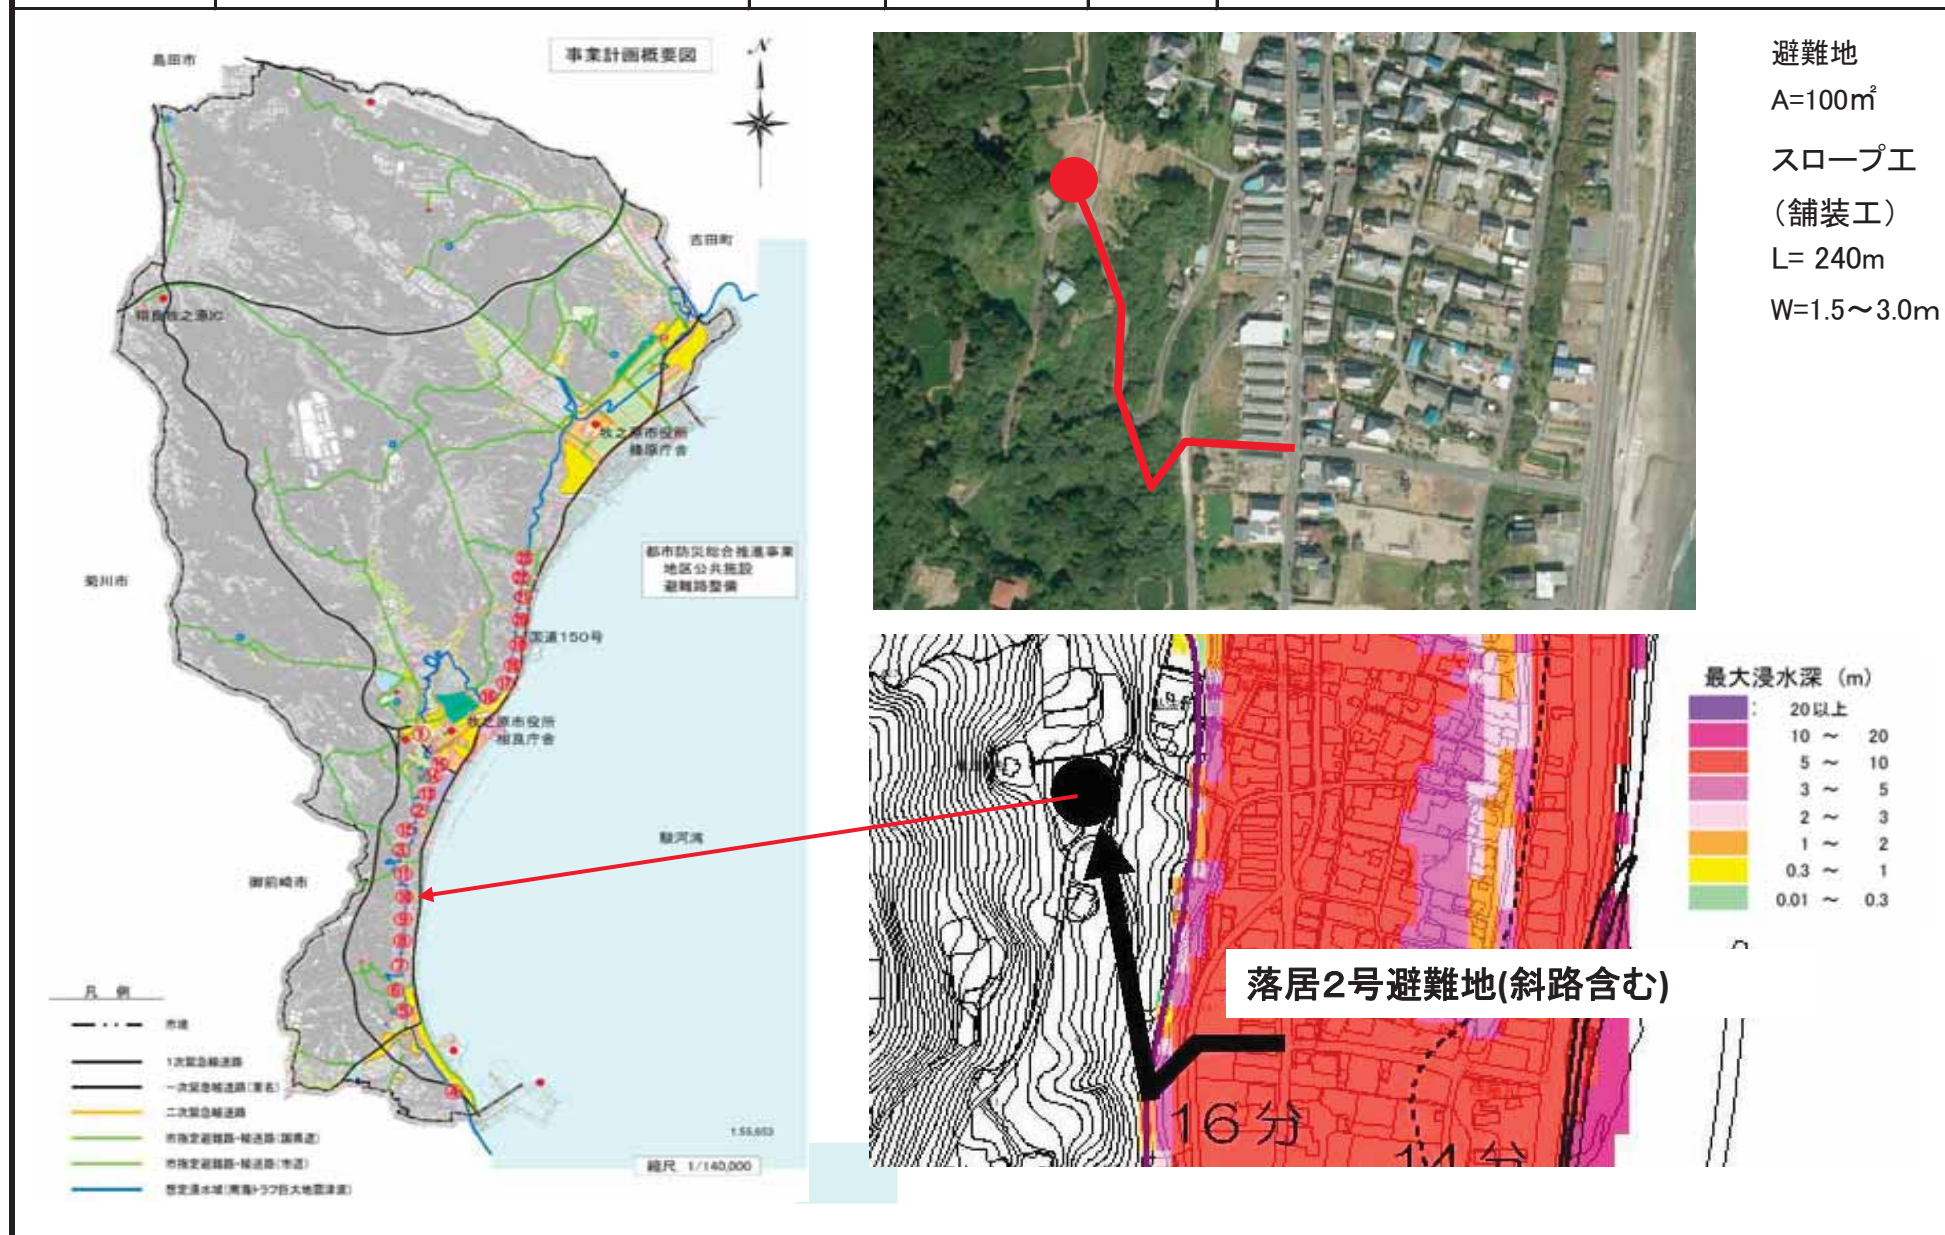


(様式6) 4-11 地区公共施設 避難地整備 落居3号避難地

地区名	相良地区(8)	面積	A=11.8ha	区域	牧之原市(落居地内)
-----	---------	----	----------	----	------------

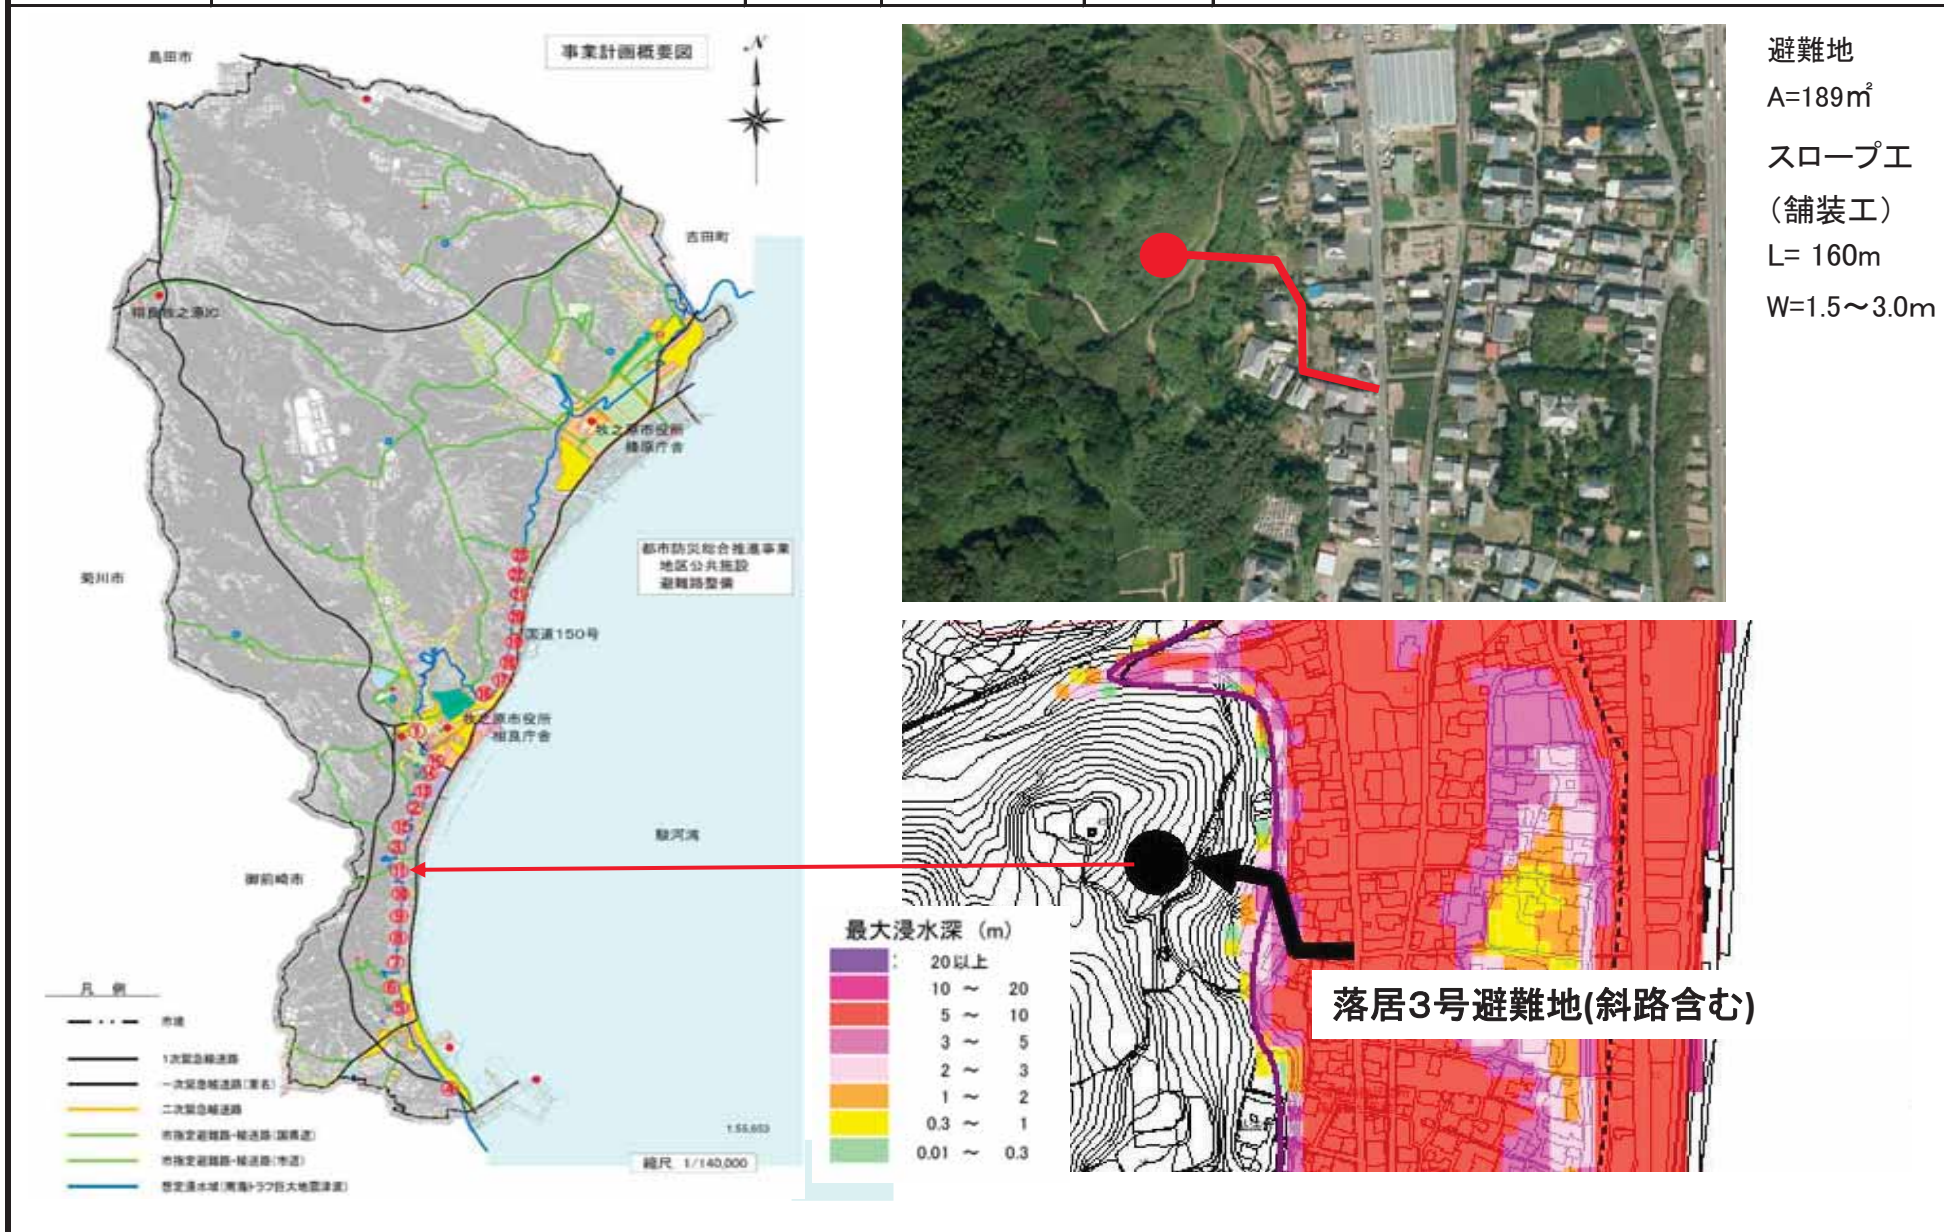


(様式6) 4-12 地区公共施設 避難地整備 須々木2号避難地

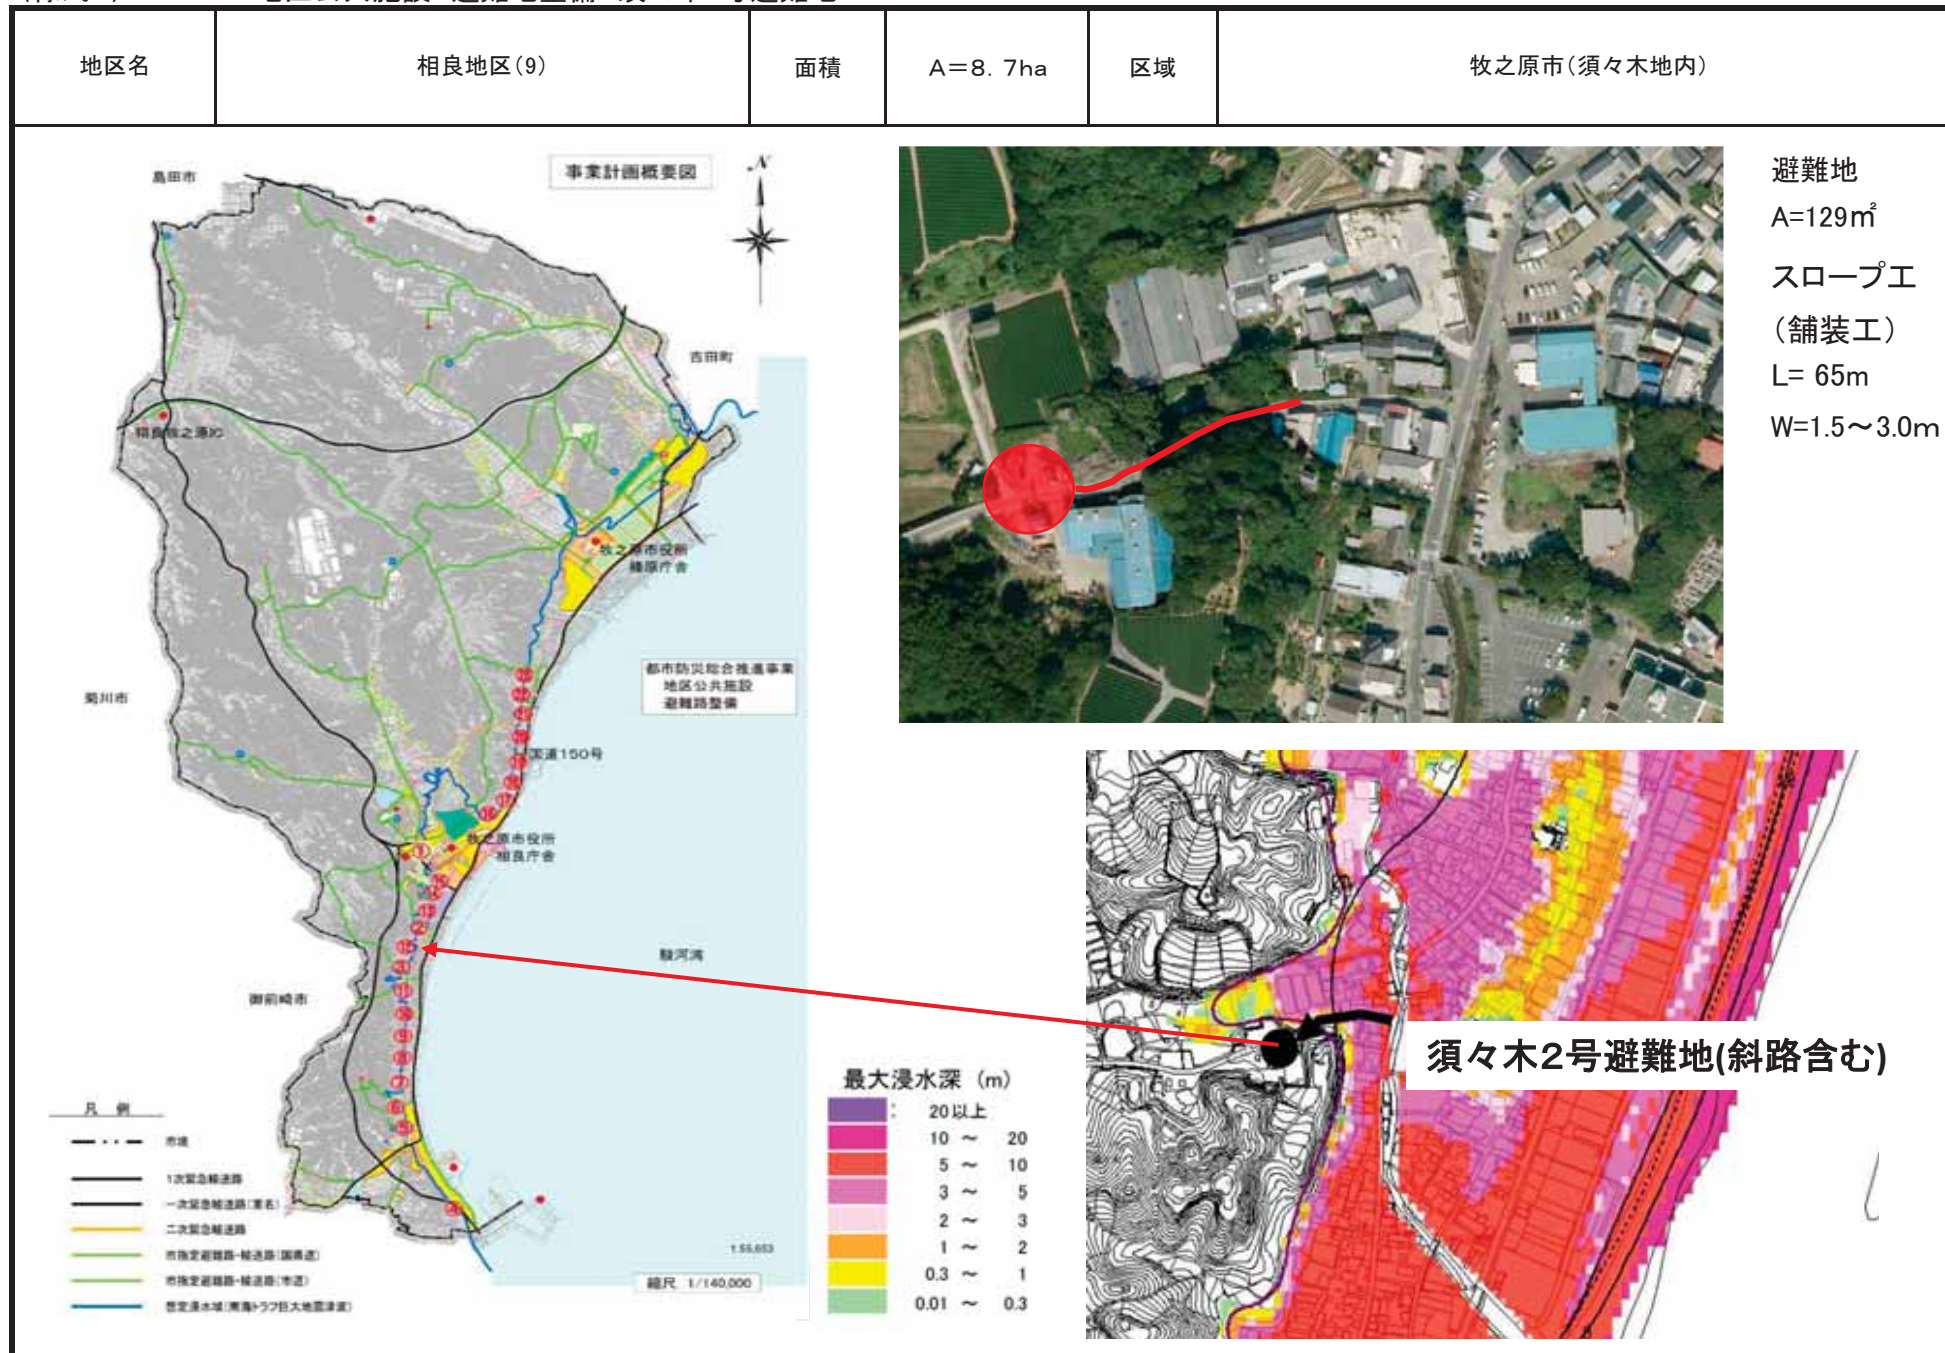


(様式6) 4-13 地区公共施設 避難地整備 須々木4号避難地

地区名	相良地区(10)	面積	A=6. 2ha	区域	牧之原市(須々木地内)
-----	----------	----	----------	----	-------------

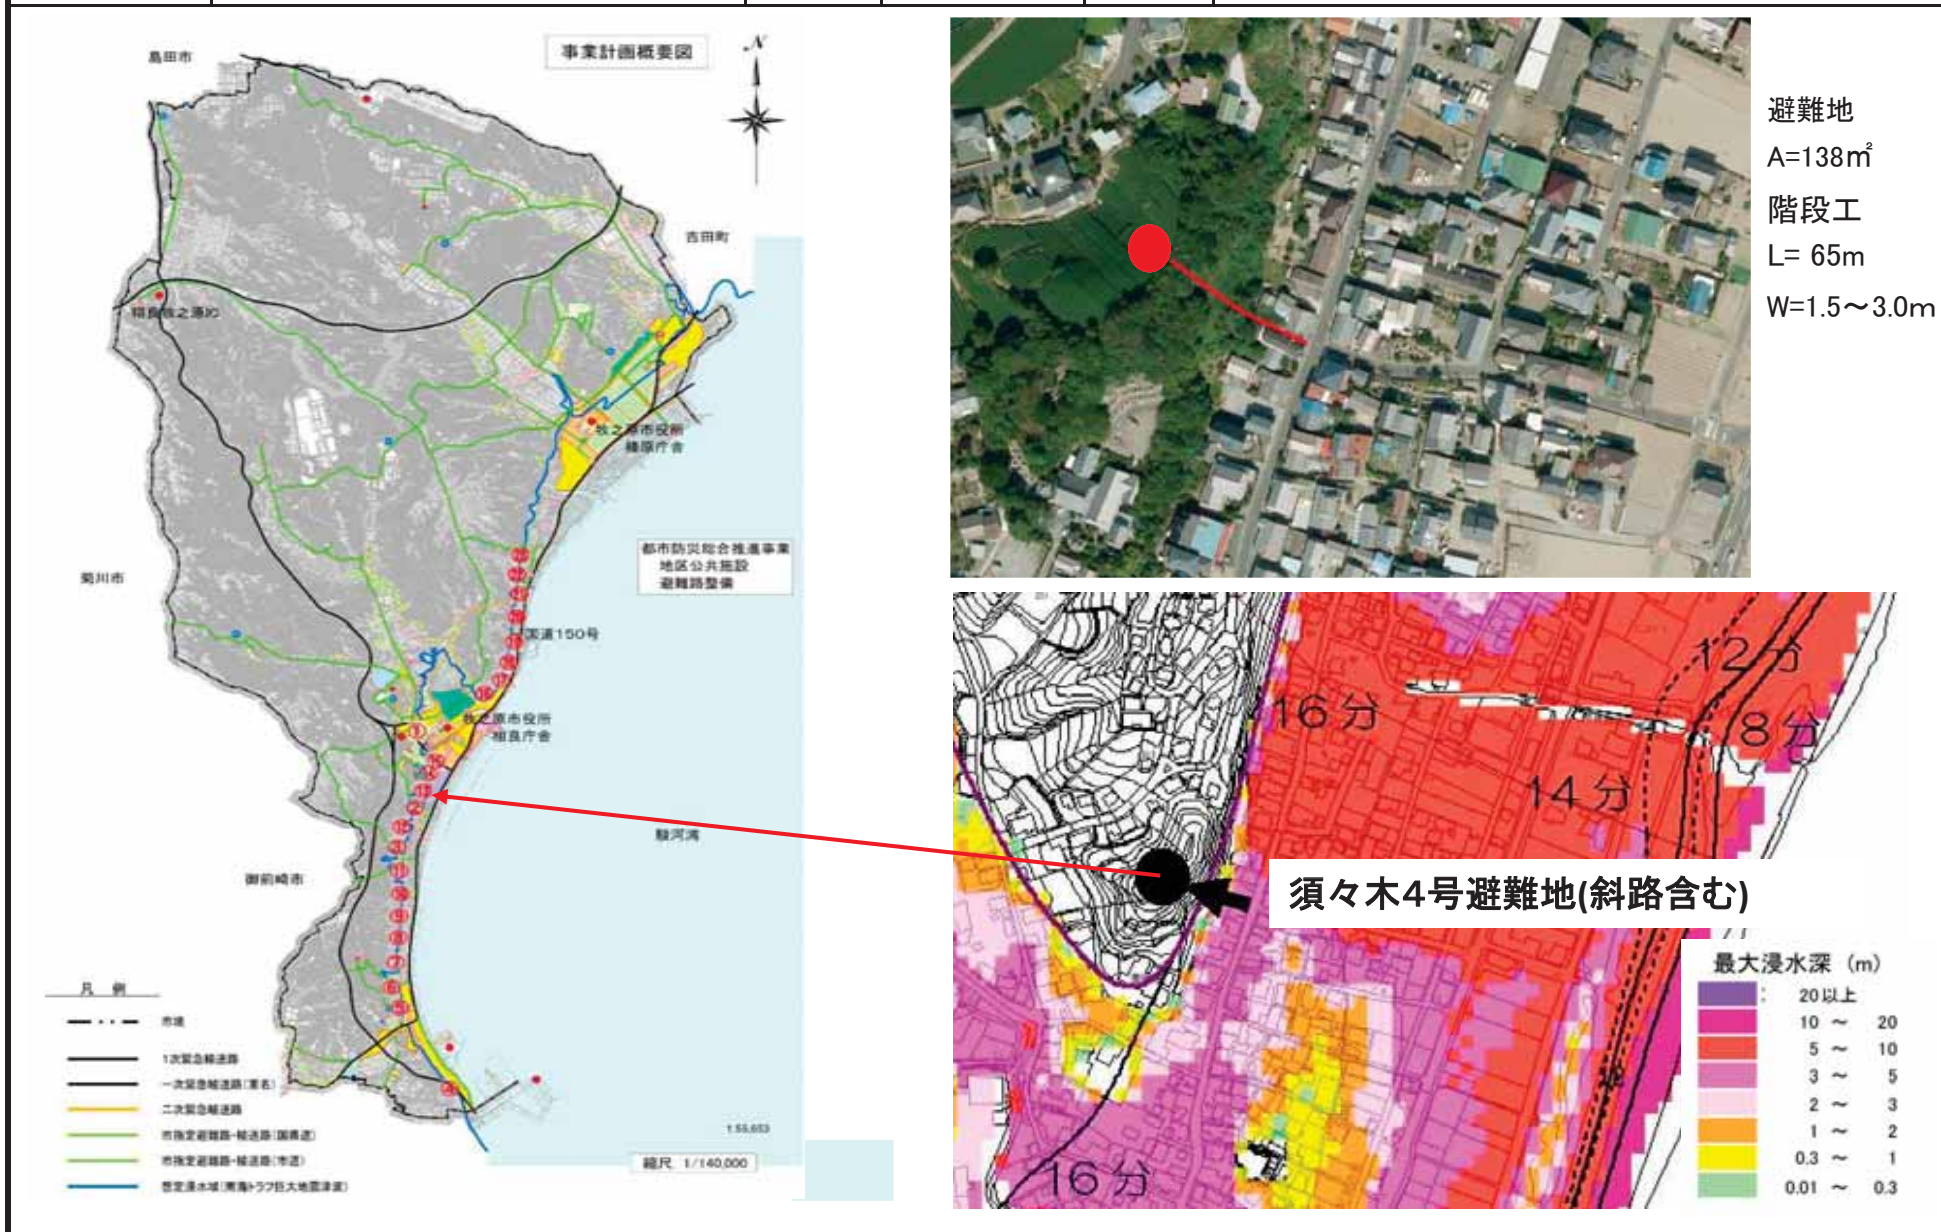

(様式6) 4-14 地区公共施設 避難地整備 波津1号避難地

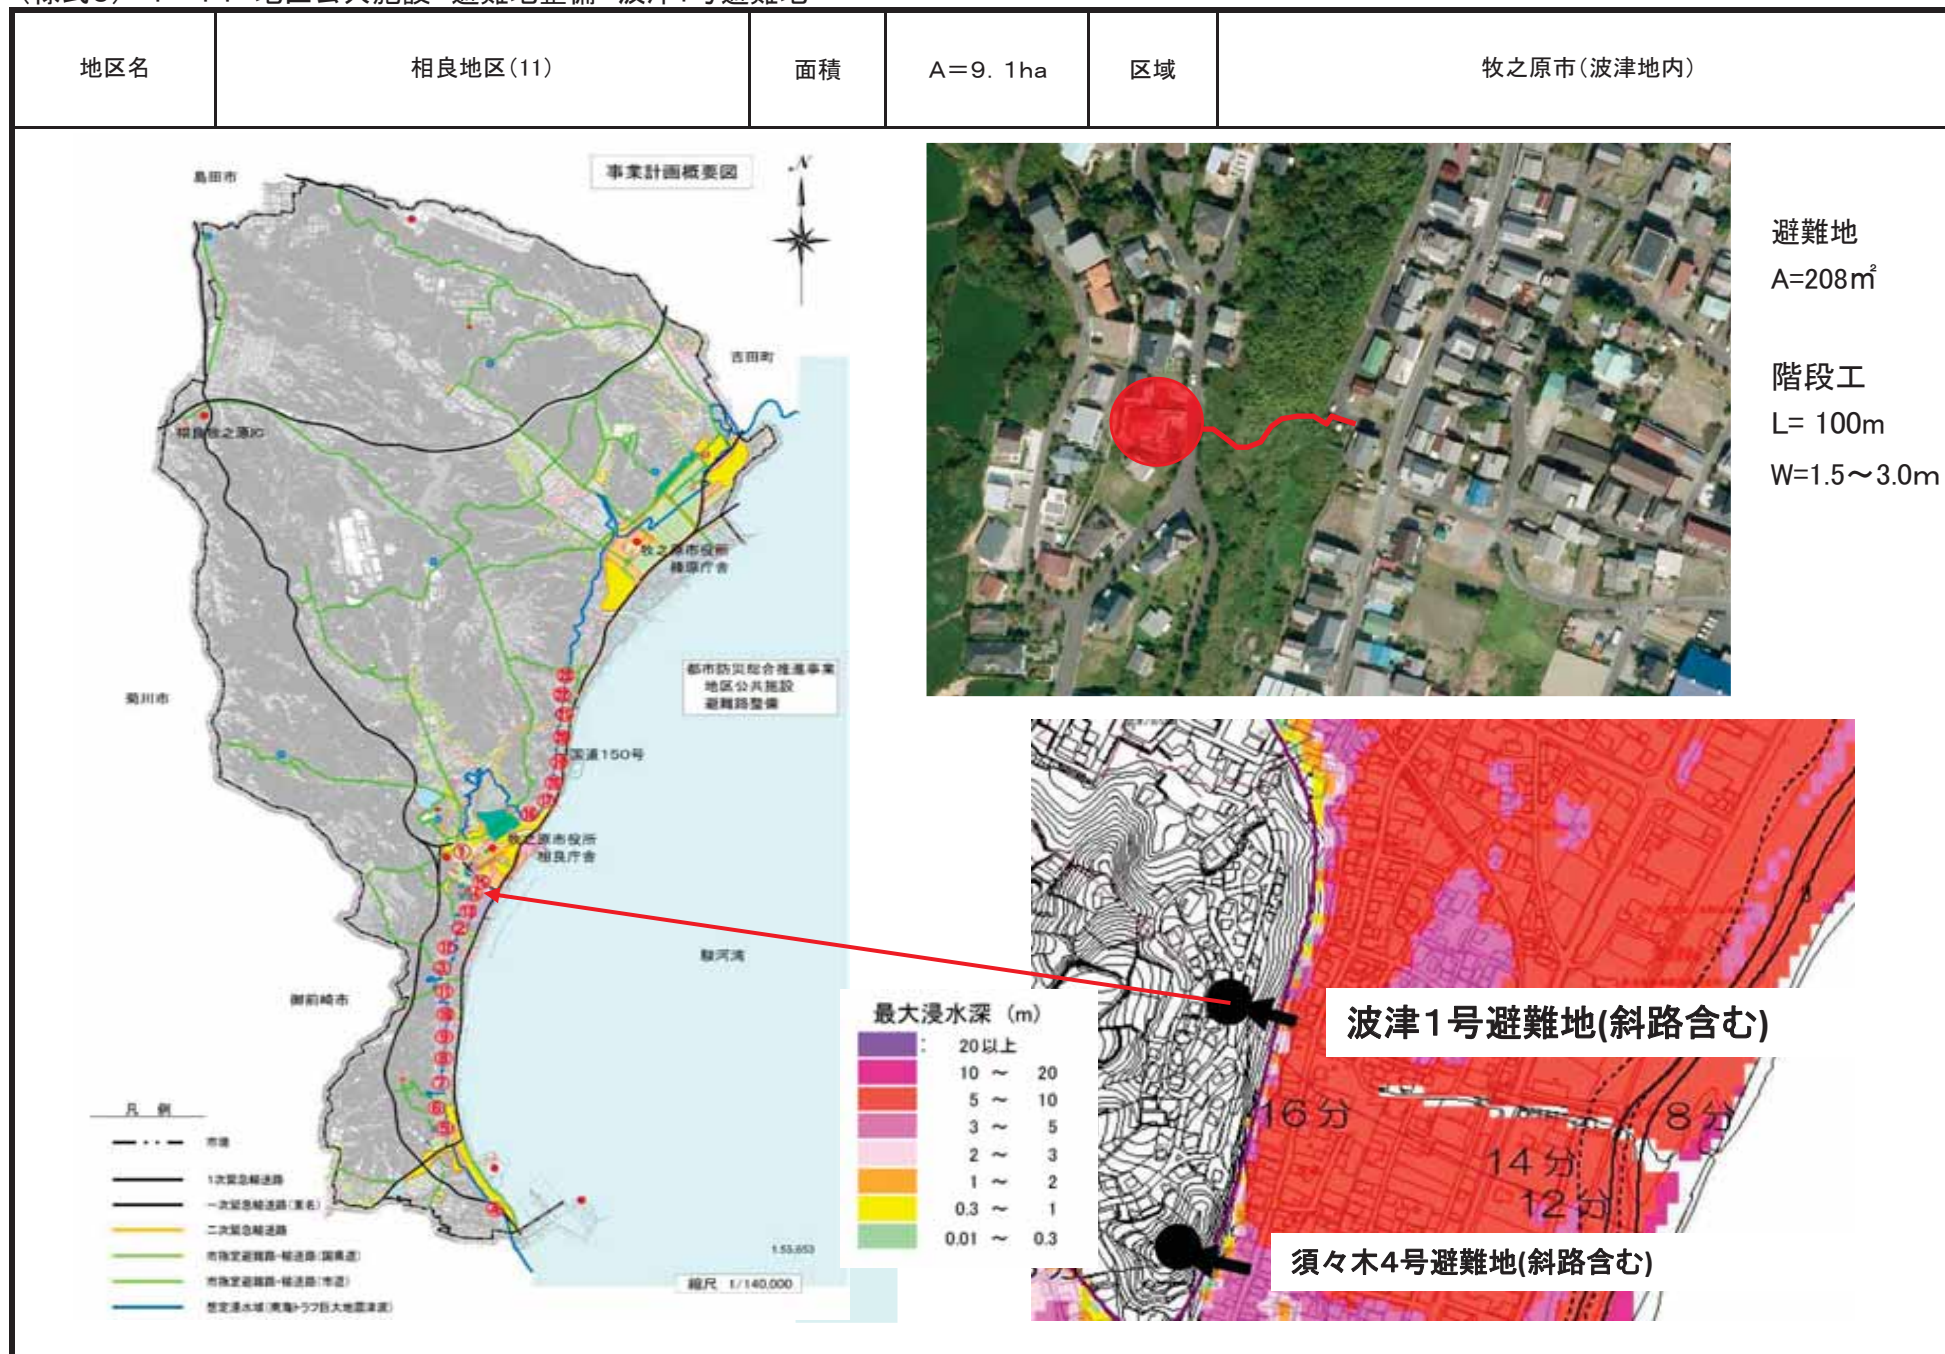


(様式6) 4-15 地区公共施設 避難地整備 波津2号避難地

地区名	相良地区(12)	面積	A=23.1ha	区域	牧之原市(波津地内)
-----	----------	----	----------	----	------------




避難地
A=641m²

階段工
L = 100m
W=1.5～3.0m

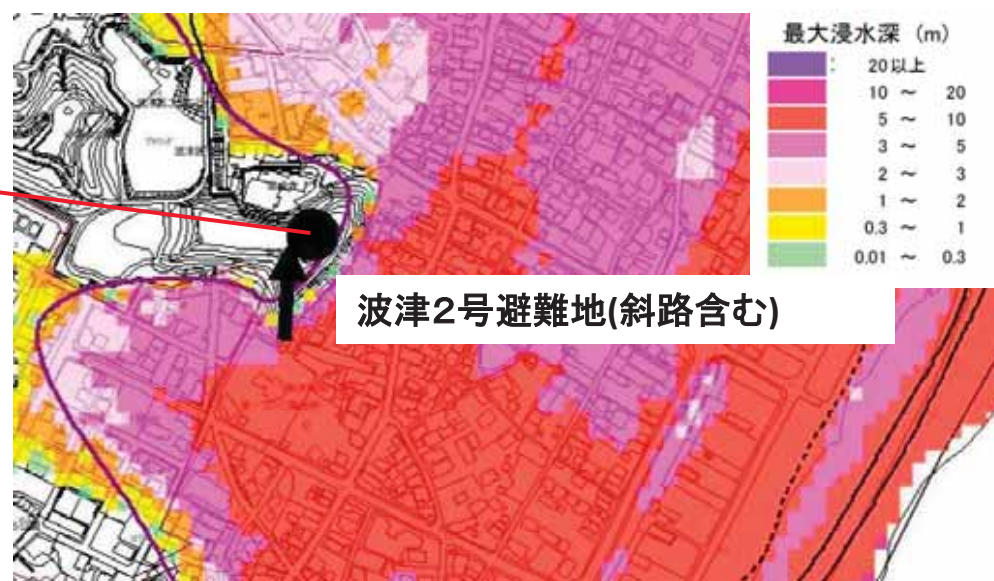


(様式6) 4-16 地区公共施設 避難地整備 大江1号避難地

地区名	相良地区(13)	面積	A=5.7ha	区域	牧之原市(大江地内)
-----	----------	----	---------	----	------------

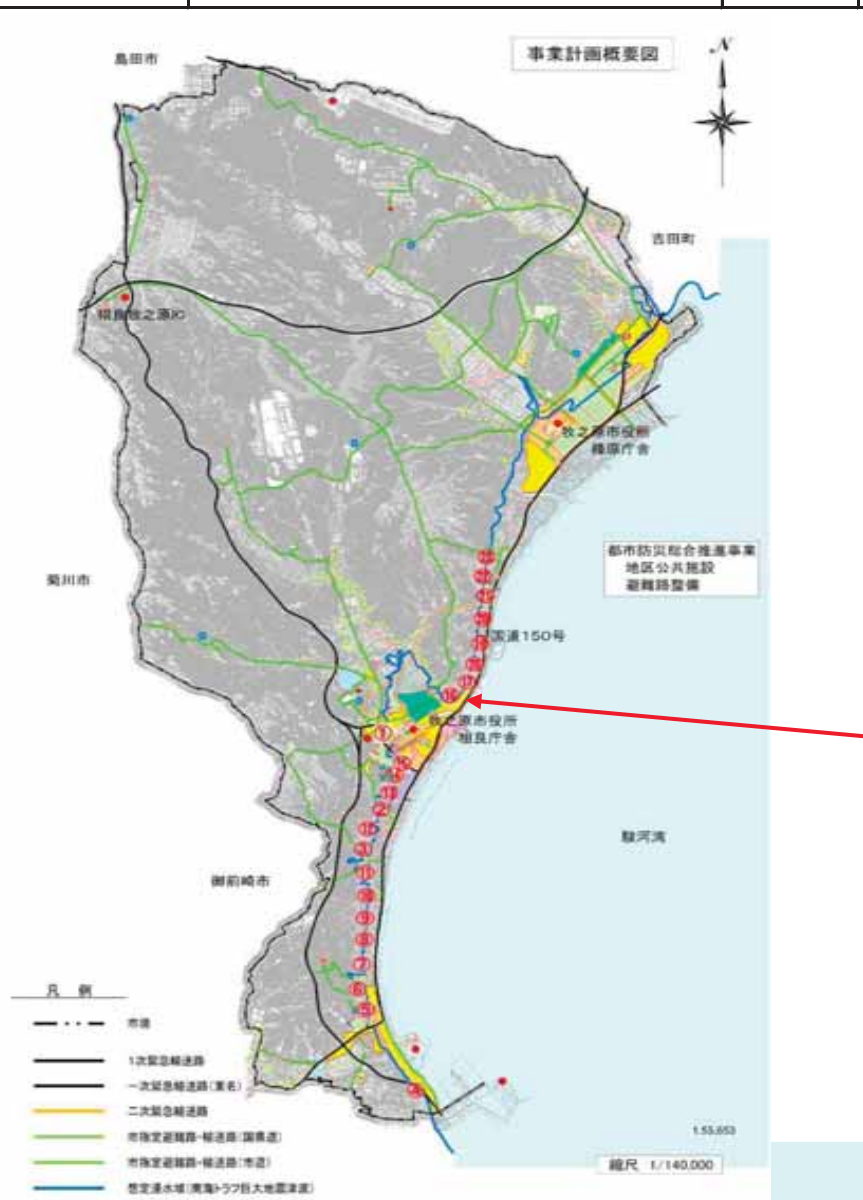

避難地
A=181m²
スロープ工
(舗装工)
L=150m
W=1.5~3.0m

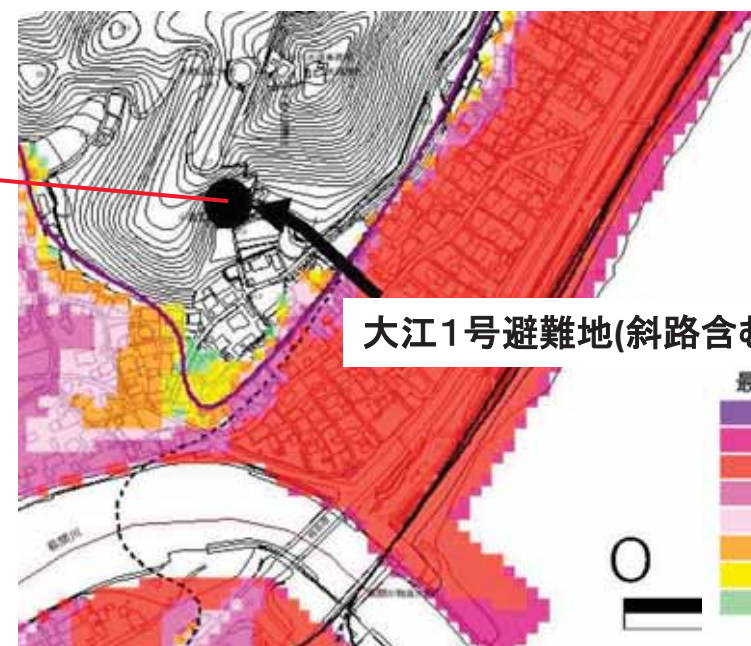


(様式6) 4-17 地区公共施設 避難地整備 大江2号避難地


地区名	相良地区(14)	面積	A=3. 8ha	区域	牧之原市(大江地内)
-----	----------	----	----------	----	------------




避難地
A=134m²
スロープ工
(舗装工)
L=150m
W=1.5~3.0m

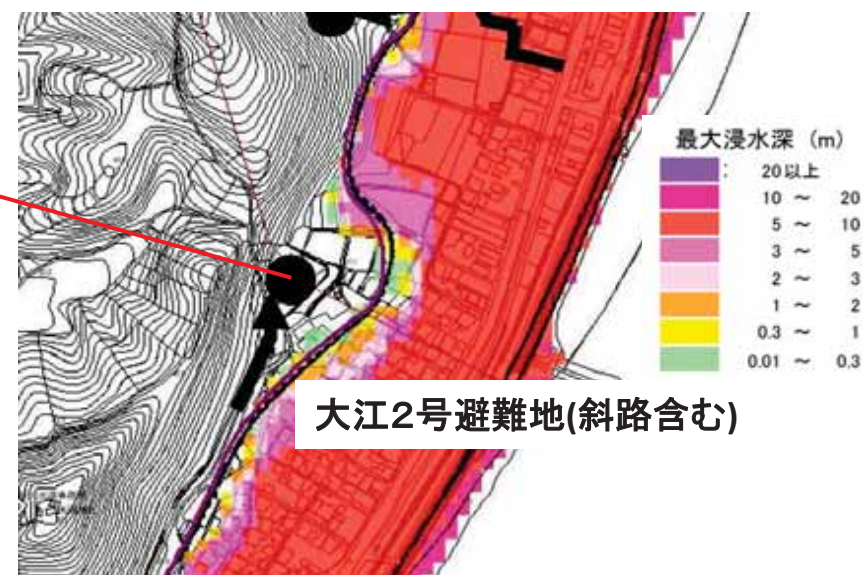

(様式6) 4-18 地区公共施設 避難地整備 片浜1号避難地

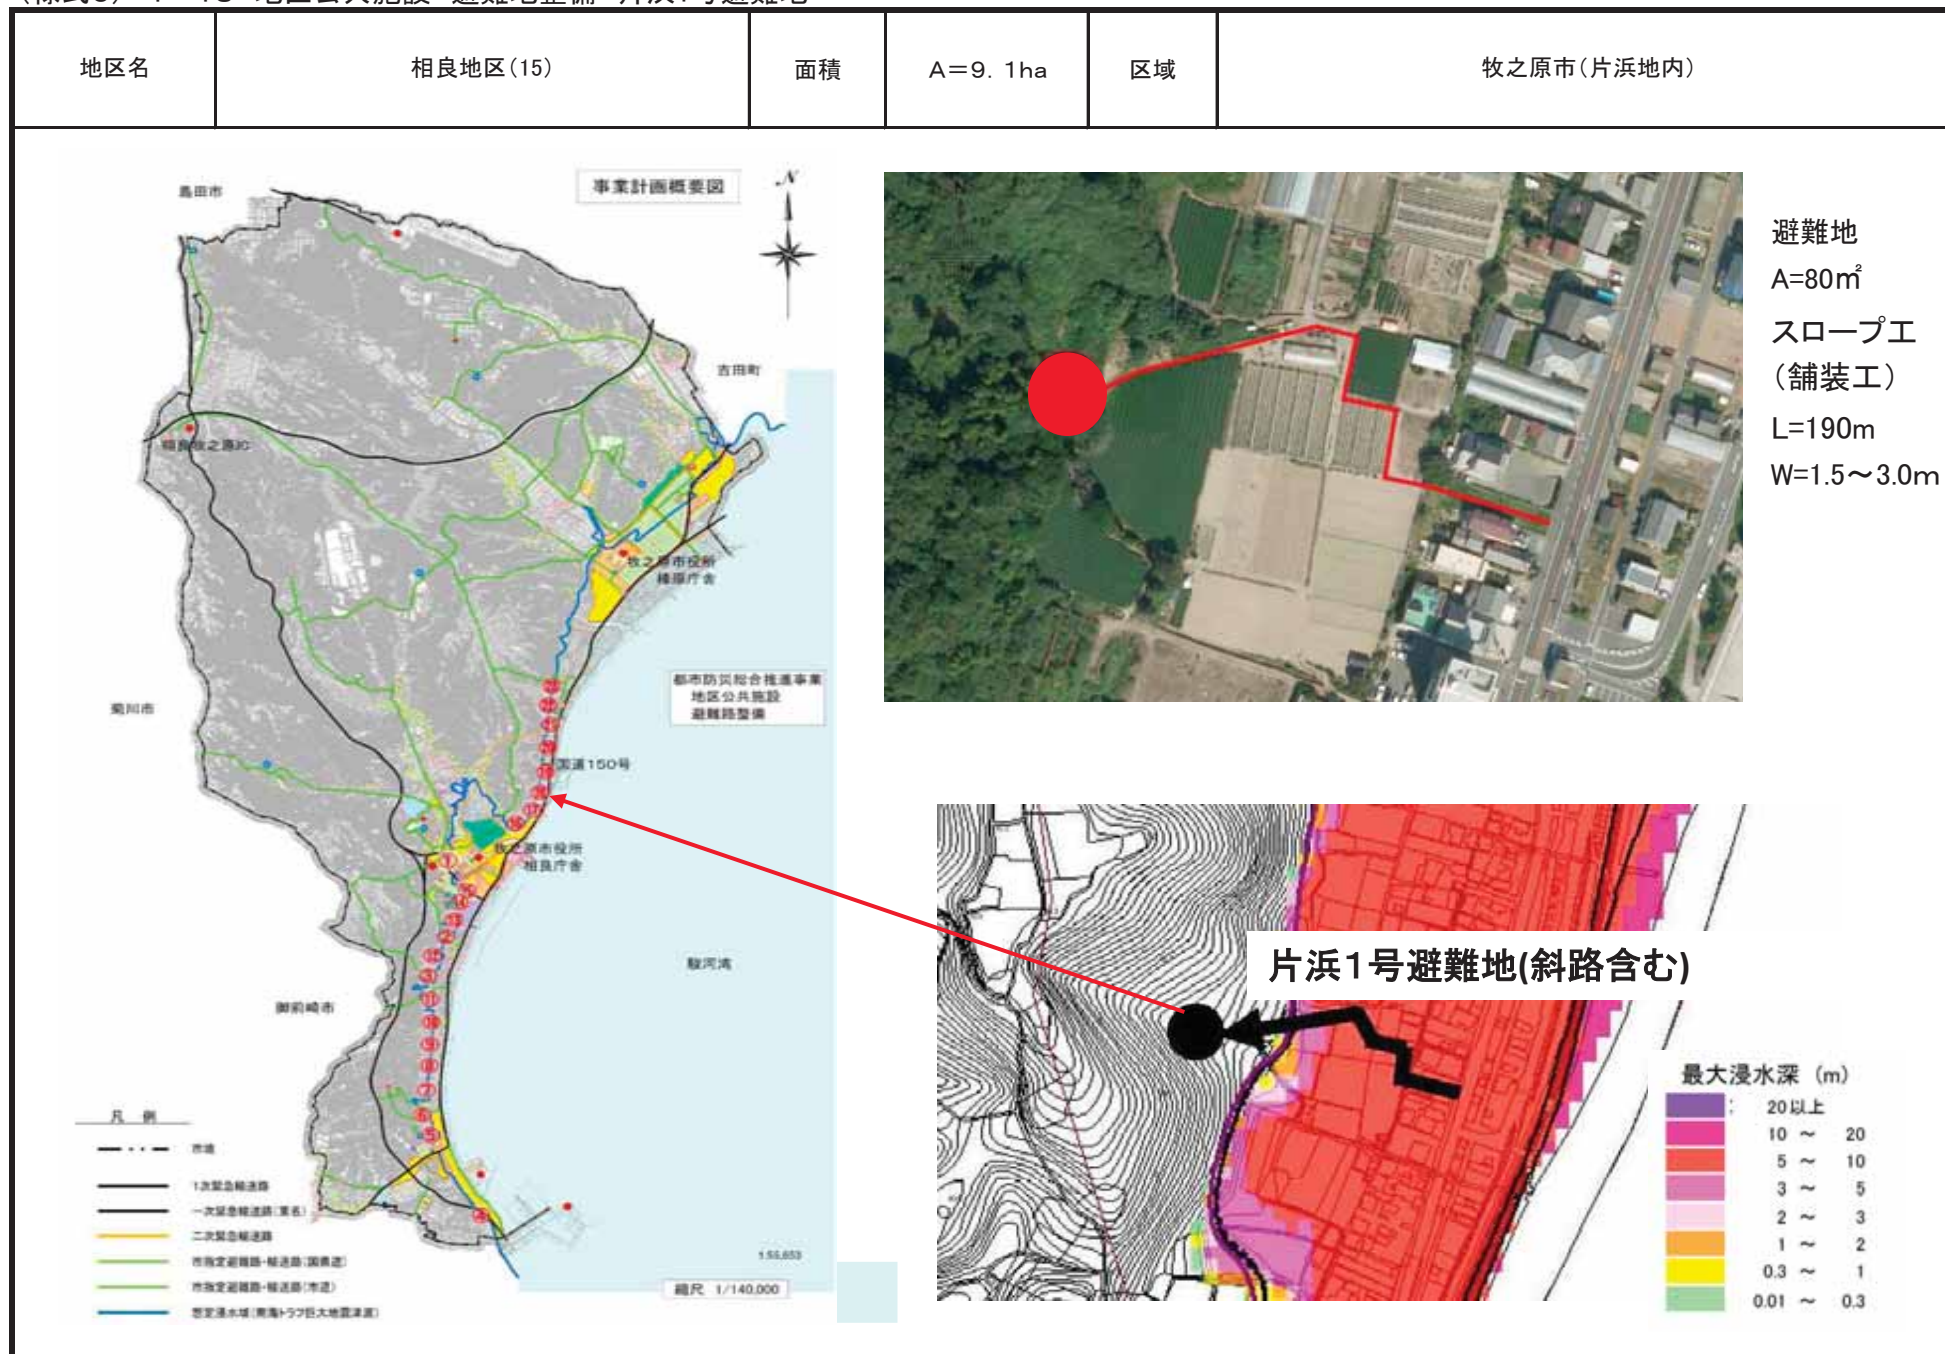


(様式6) 4-19 地区公共施設 避難地整備 片浜2号避難地

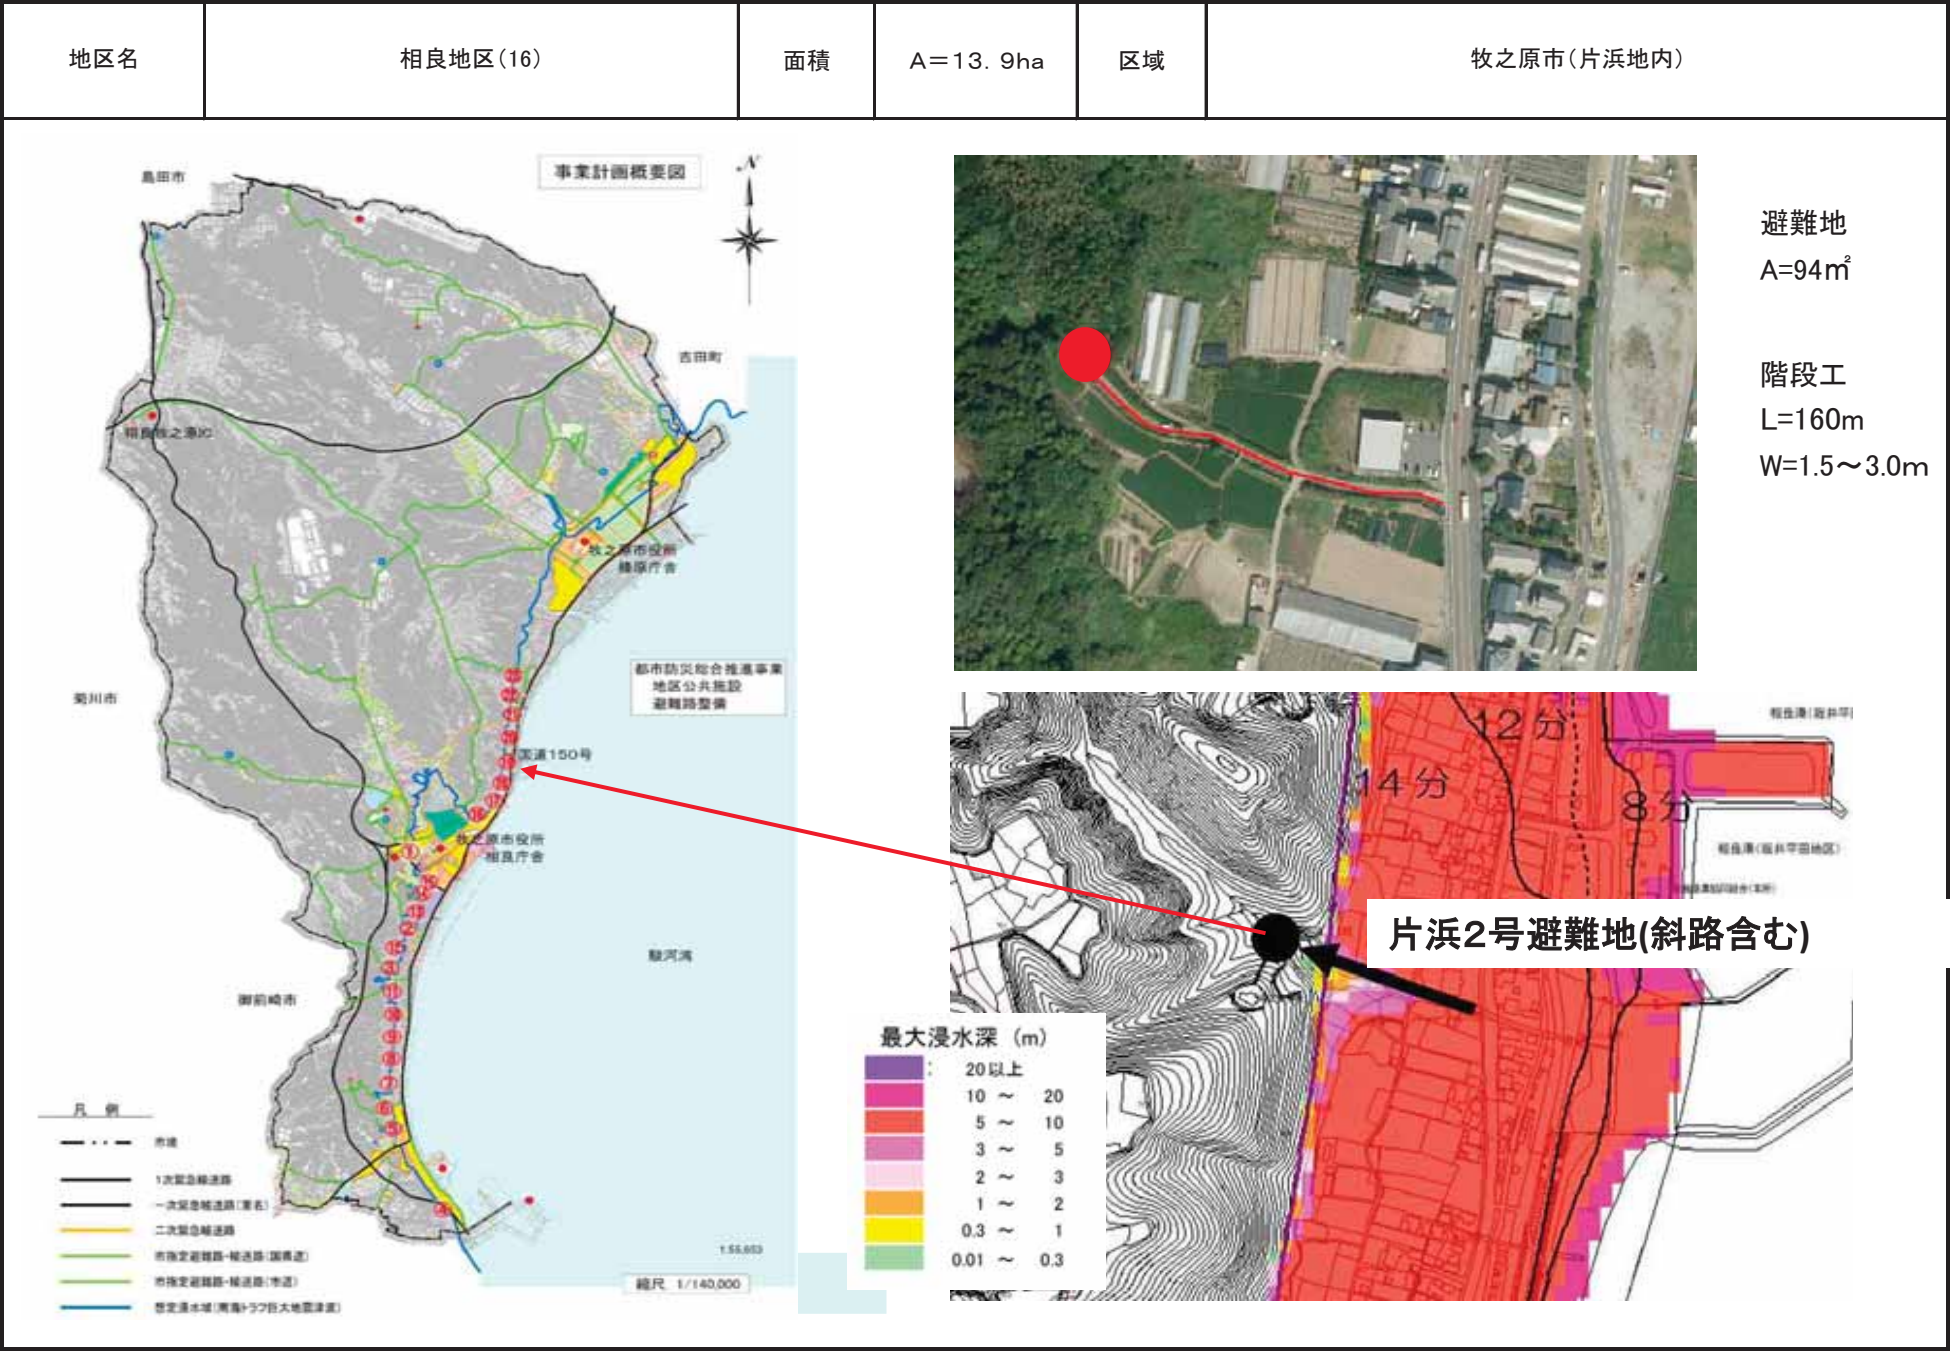


(様式6) 4-20 地区公共施設 避難地整備 片浜3号避難地


地区名	相良地区(17)	面積	A=10.0ha	区域	牧之原市(片浜地内)
-----	----------	----	----------	----	------------

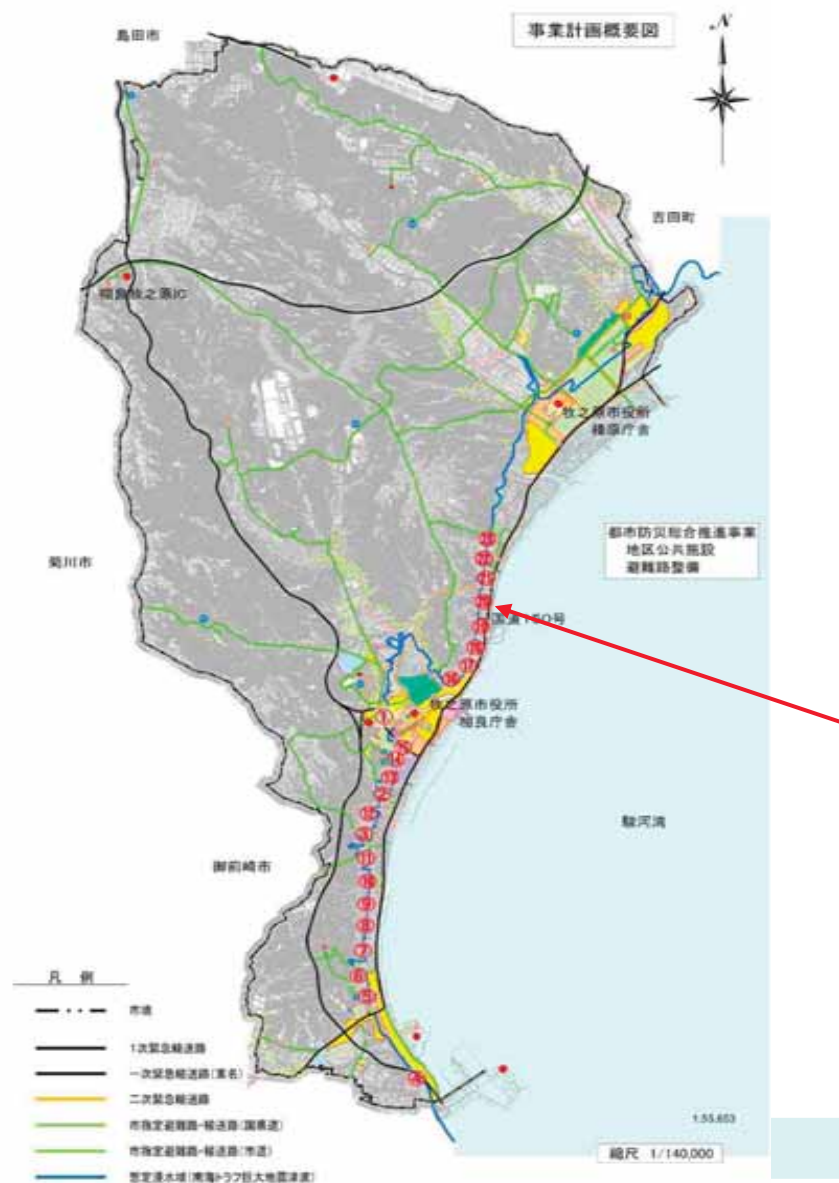


避難地
A=117m²
スロープ工
(舗装工)
L=220m
W=1.5~3.0m

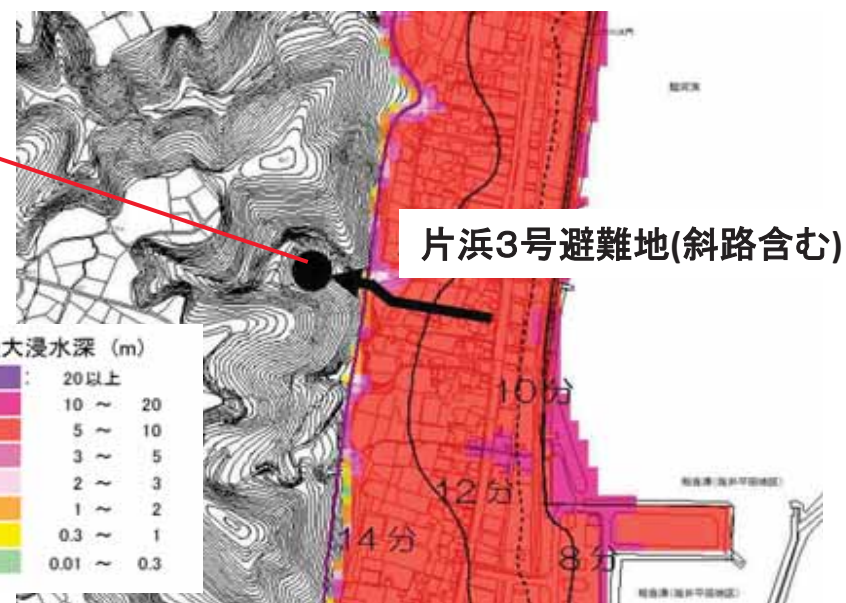


(様式6) 4-21 地区公共施設 避難地整備 片浜4号避難地

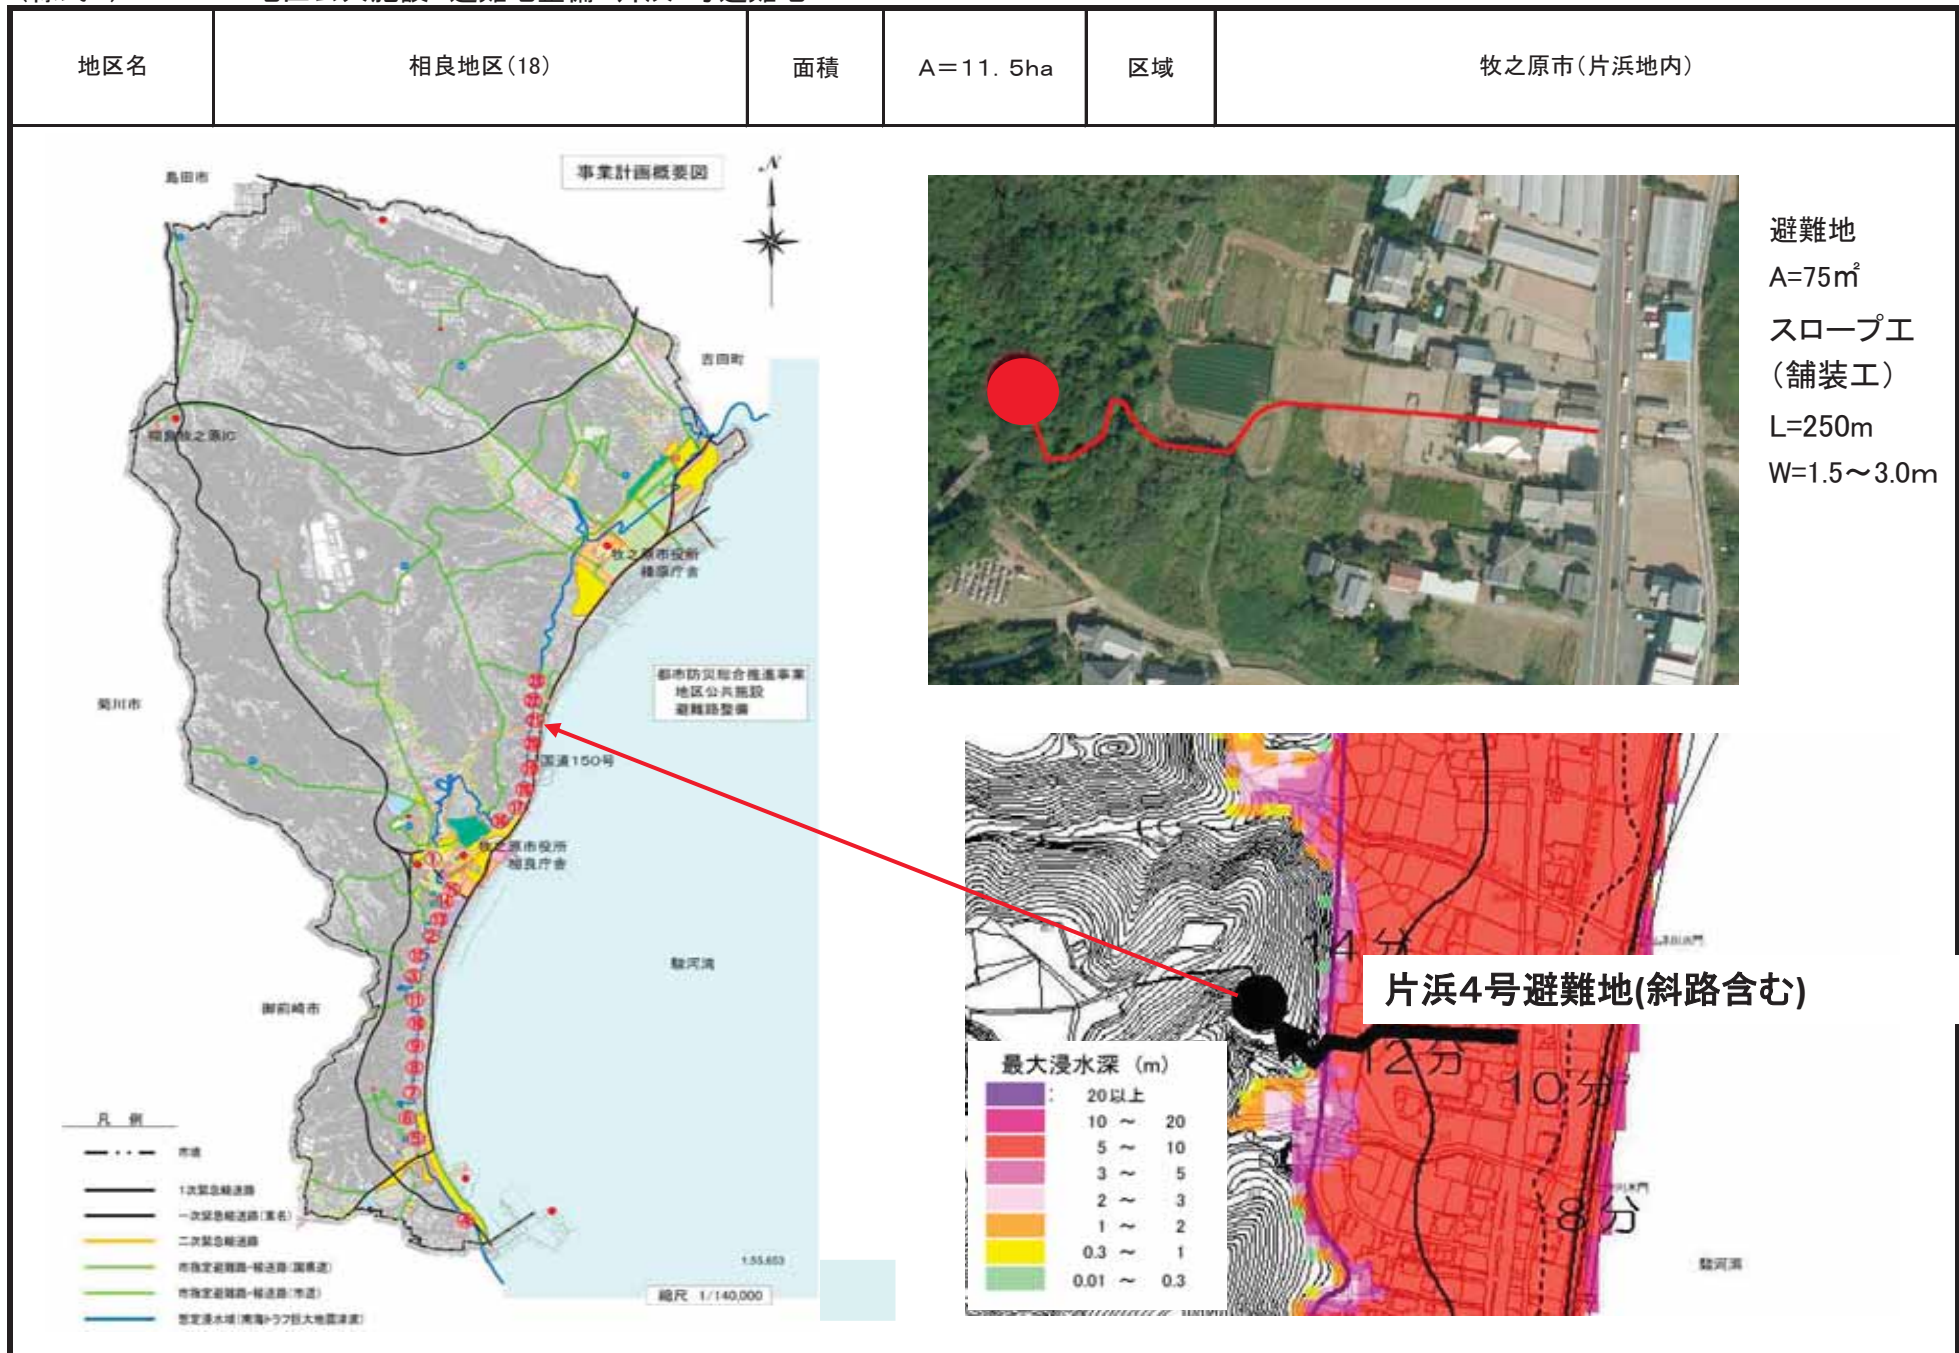

(様式6) 4-22 地区公共施設 避難地整備 片浜5号避難地

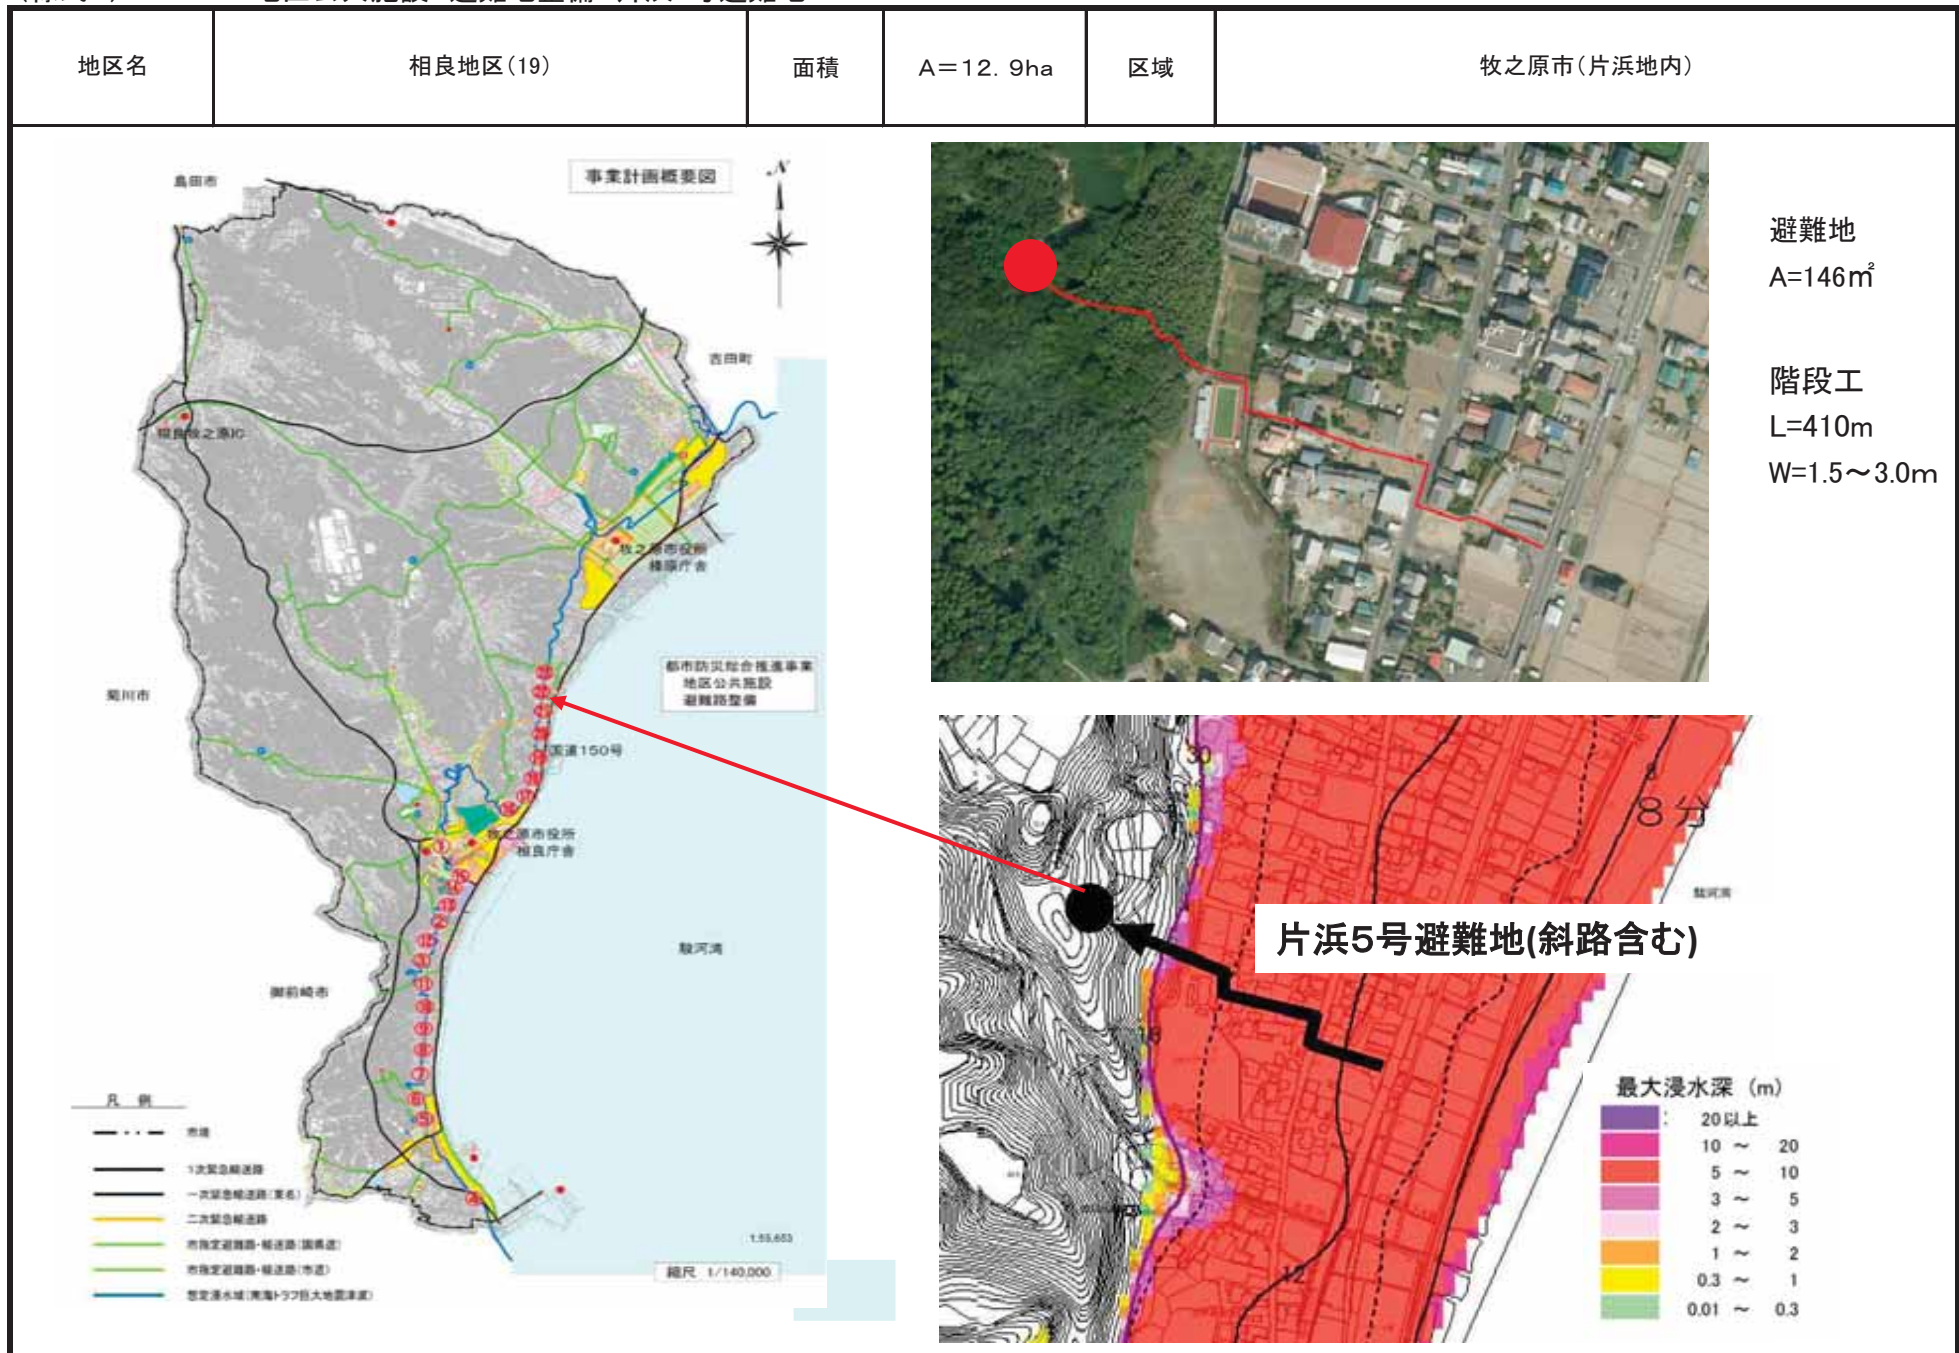


(様式6) 4-23 地区公共施設 避難地整備 片浜6号避難地

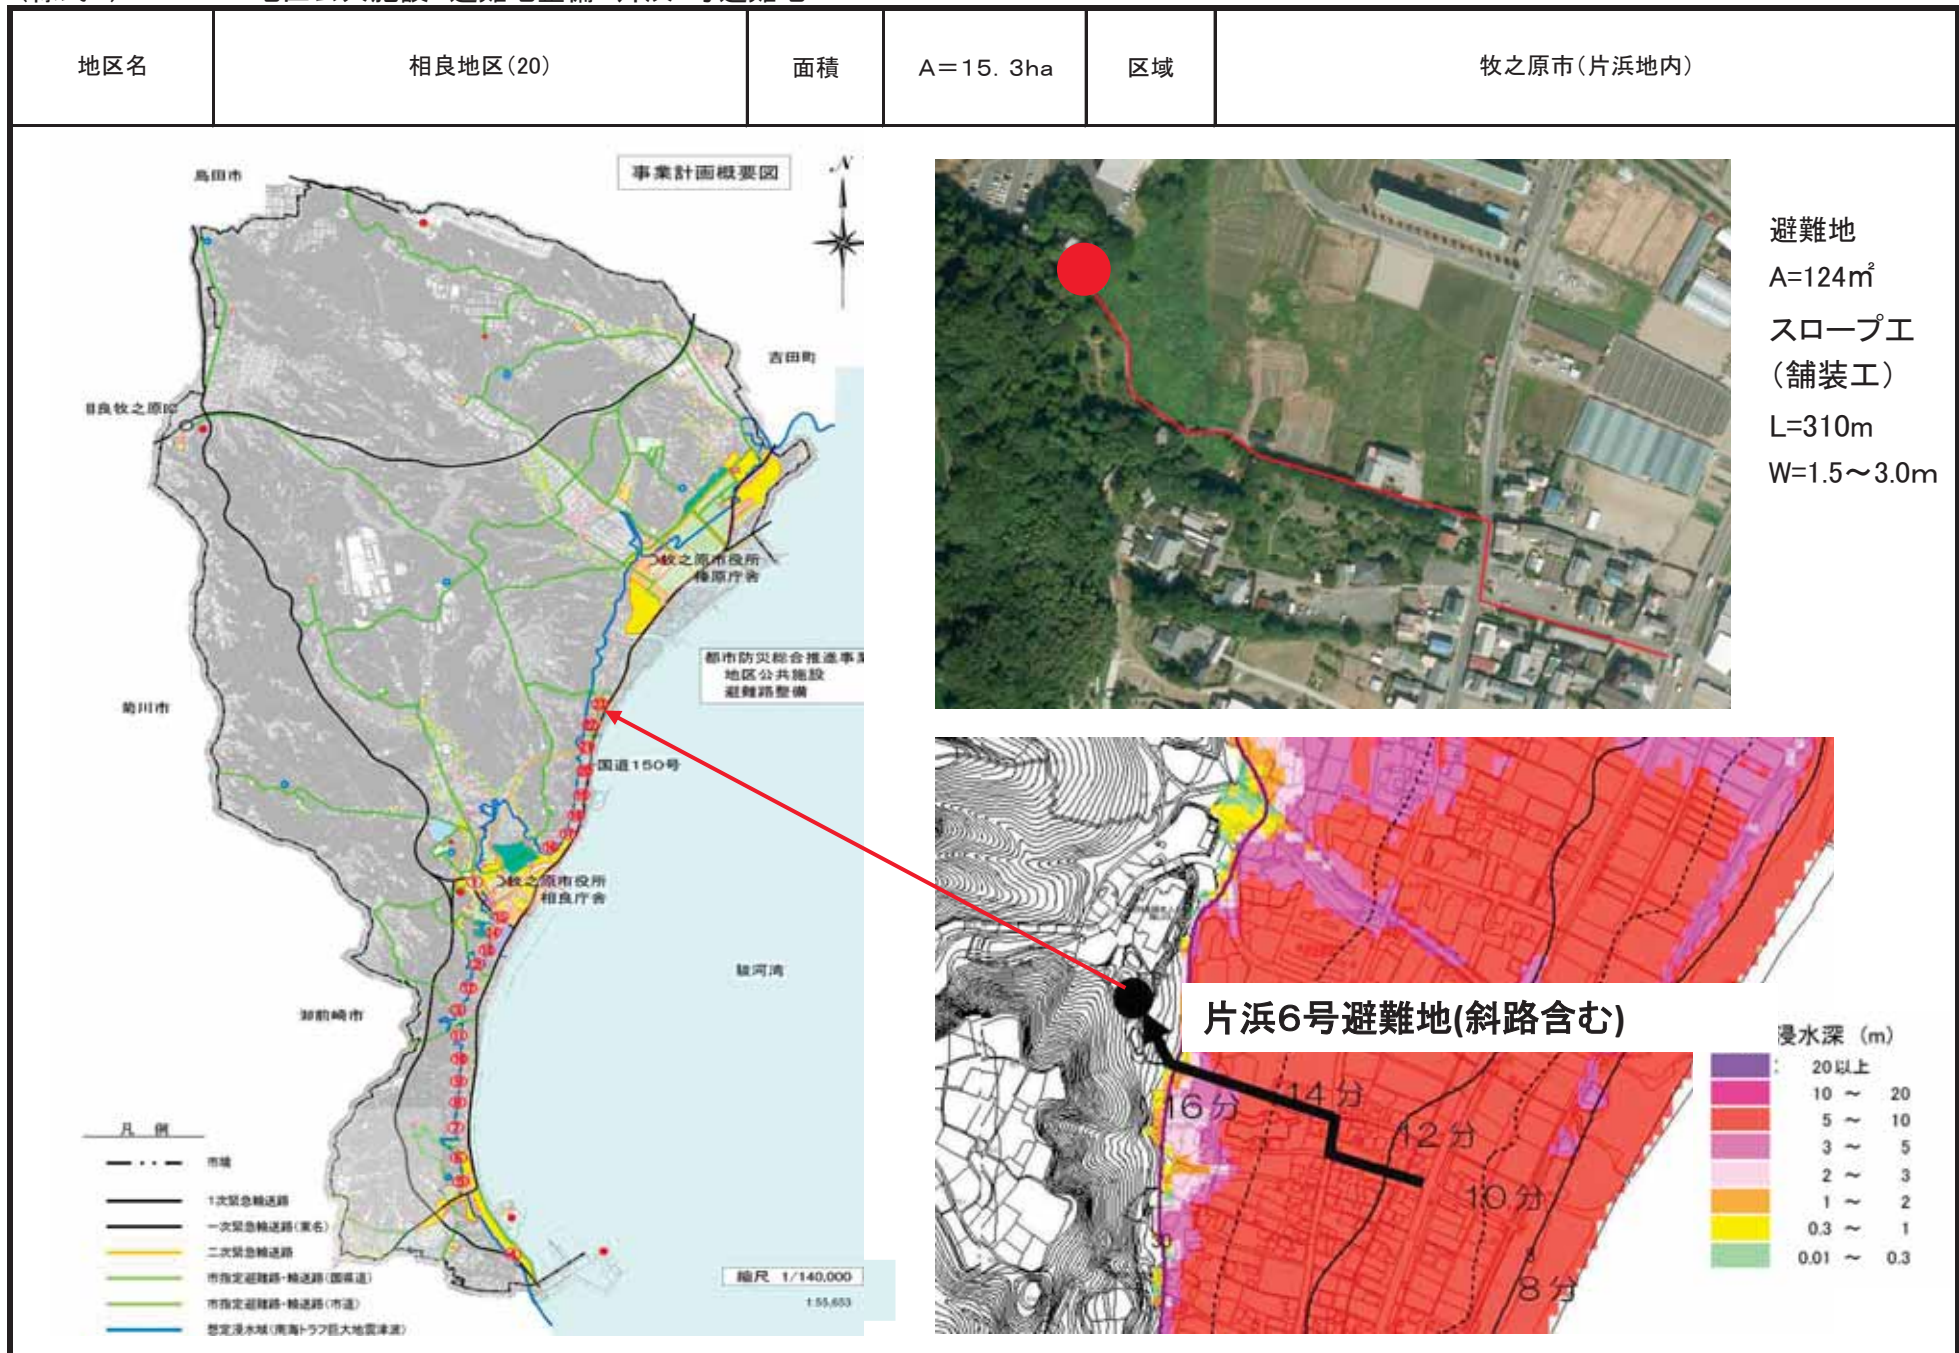


(様式6) 5 地区公共施設 ソーラー照明灯

地区名	榛原地区 4箇所 相良地区 4箇所	面積	A=1, 020ha	区域	牧之原市静波、川崎、細江、勝間田、坂部、東萩間、中里、白井、菅ヶ谷、大沢、波津地内
-----	----------------------	----	------------	----	---

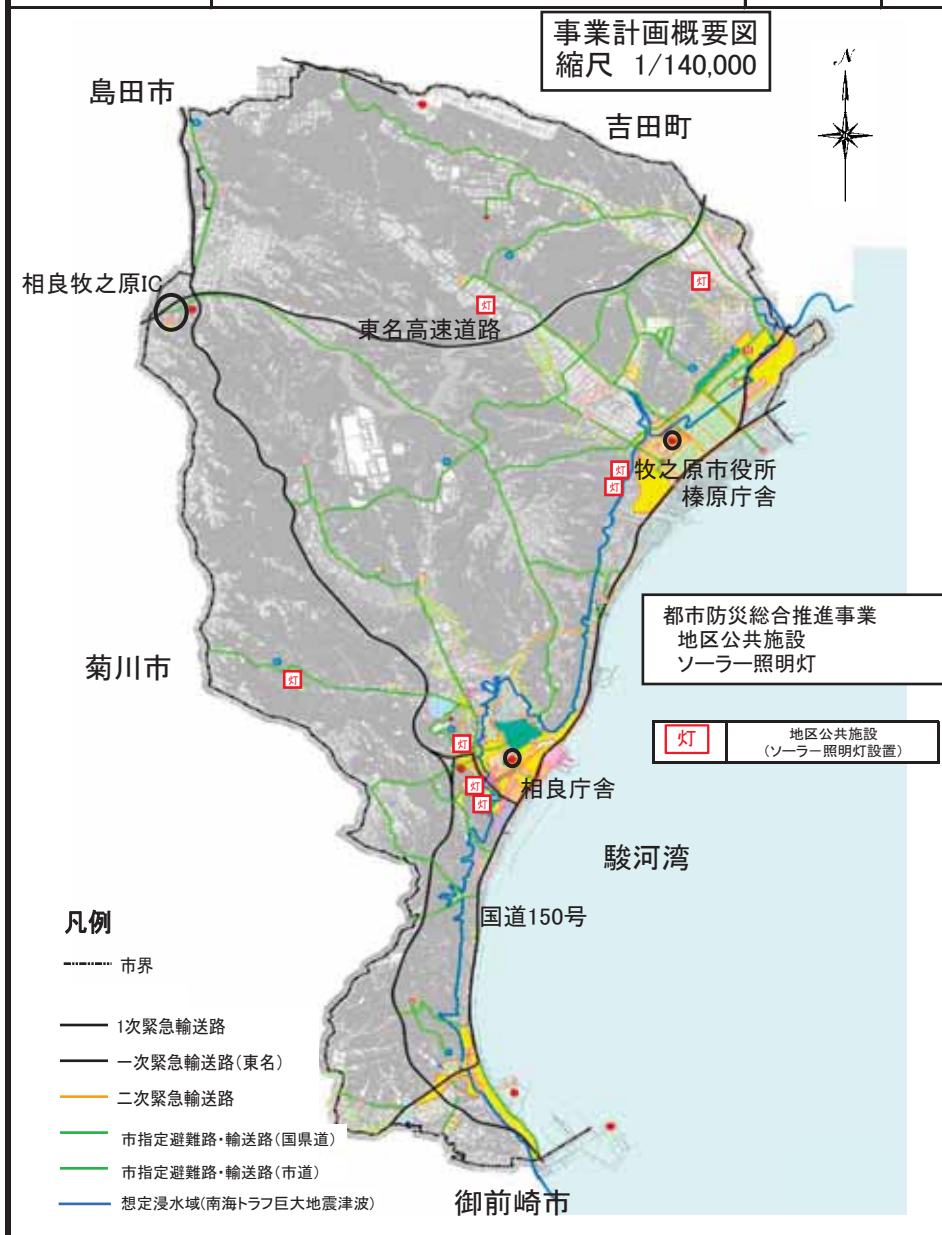


(様式6) 6-1 防災まちづくり拠点施設 津波避難タワー整備


地区名	榛原地区 7箇所 相良地区 2箇所	面積	A=330ha	区域	牧之原市(細江、静波、相良、福岡、波津地内)
-----	----------------------	----	---------	----	------------------------

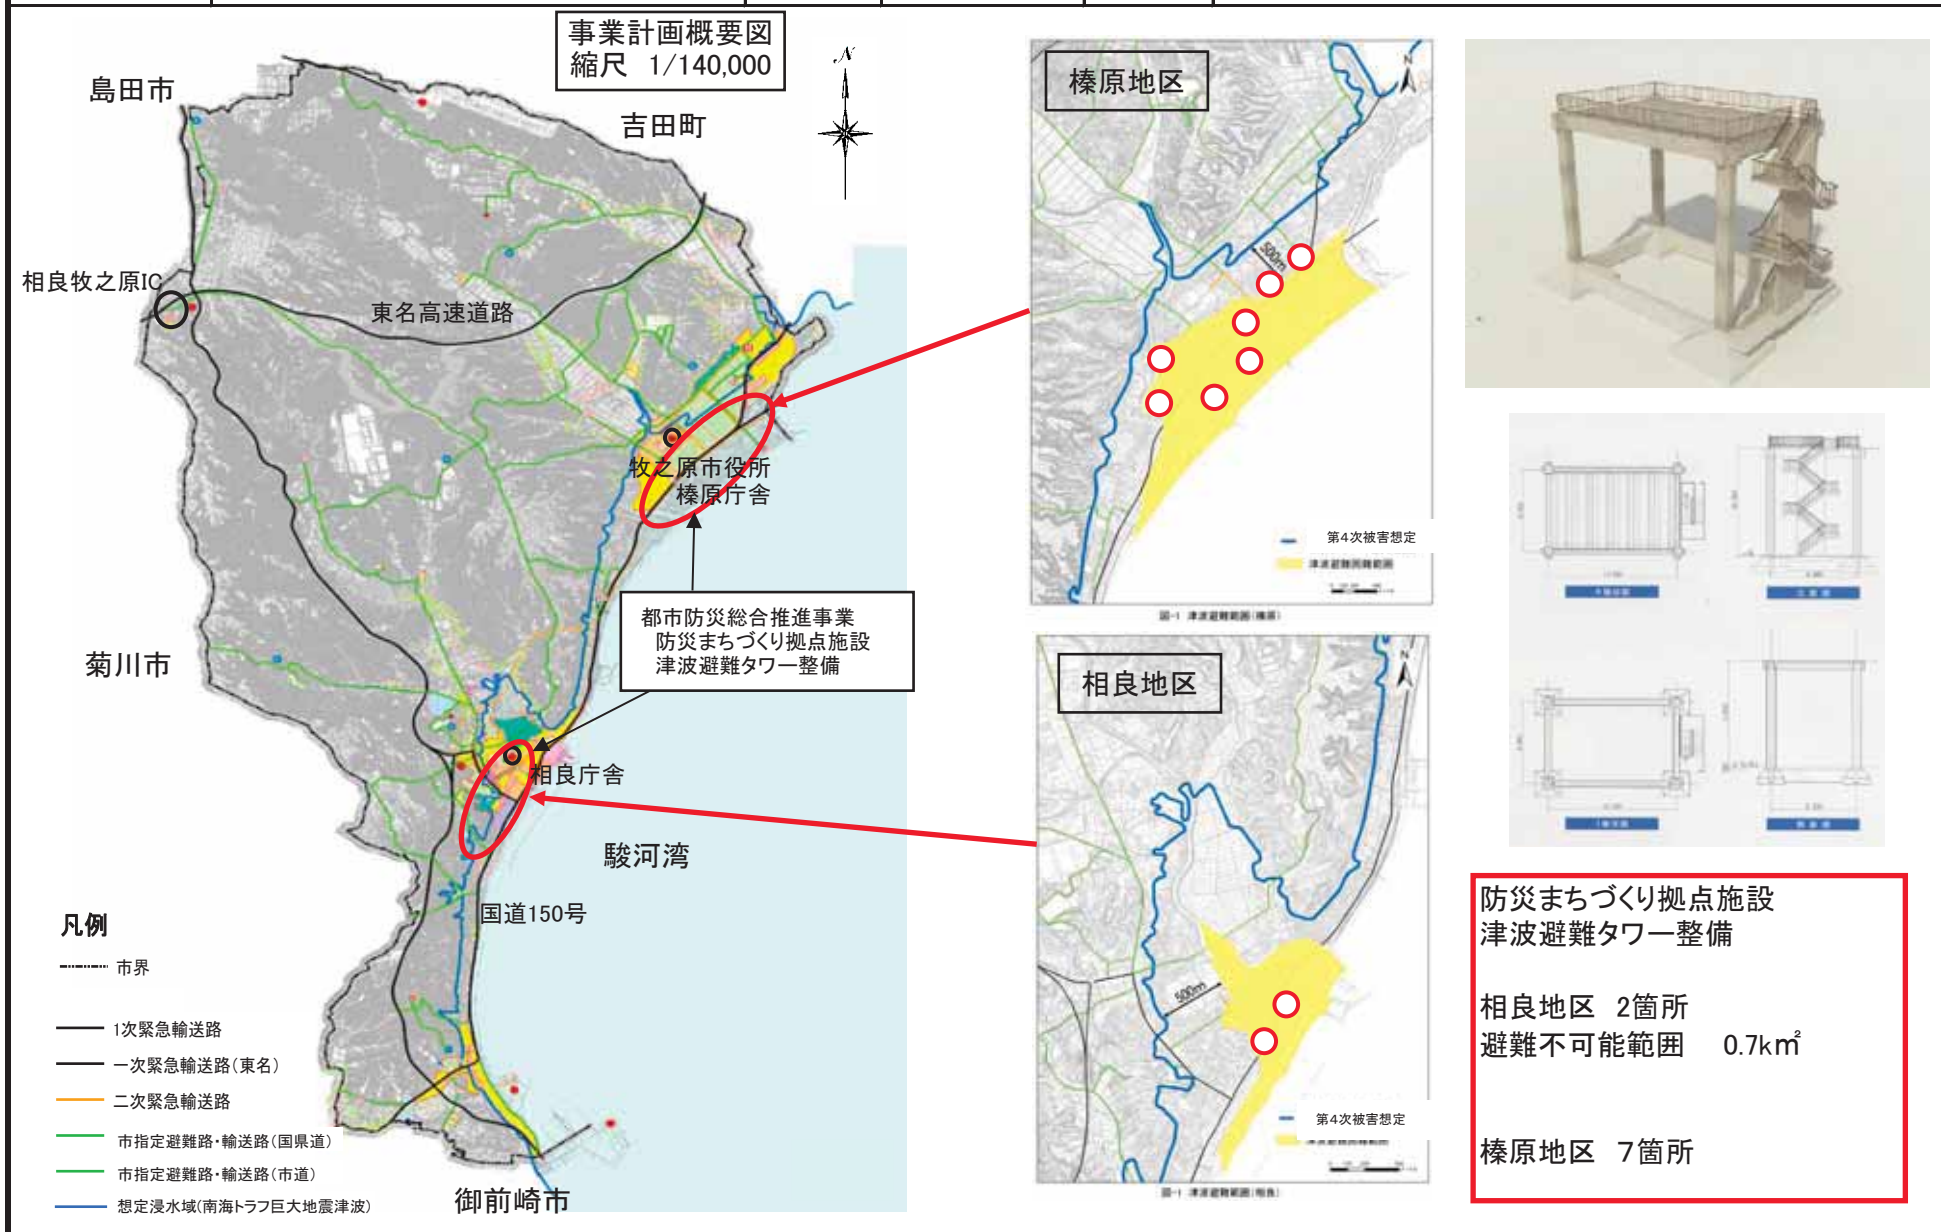

(様式6) 6-2 防災まちづくり拠点施設 津波避難ビル整備

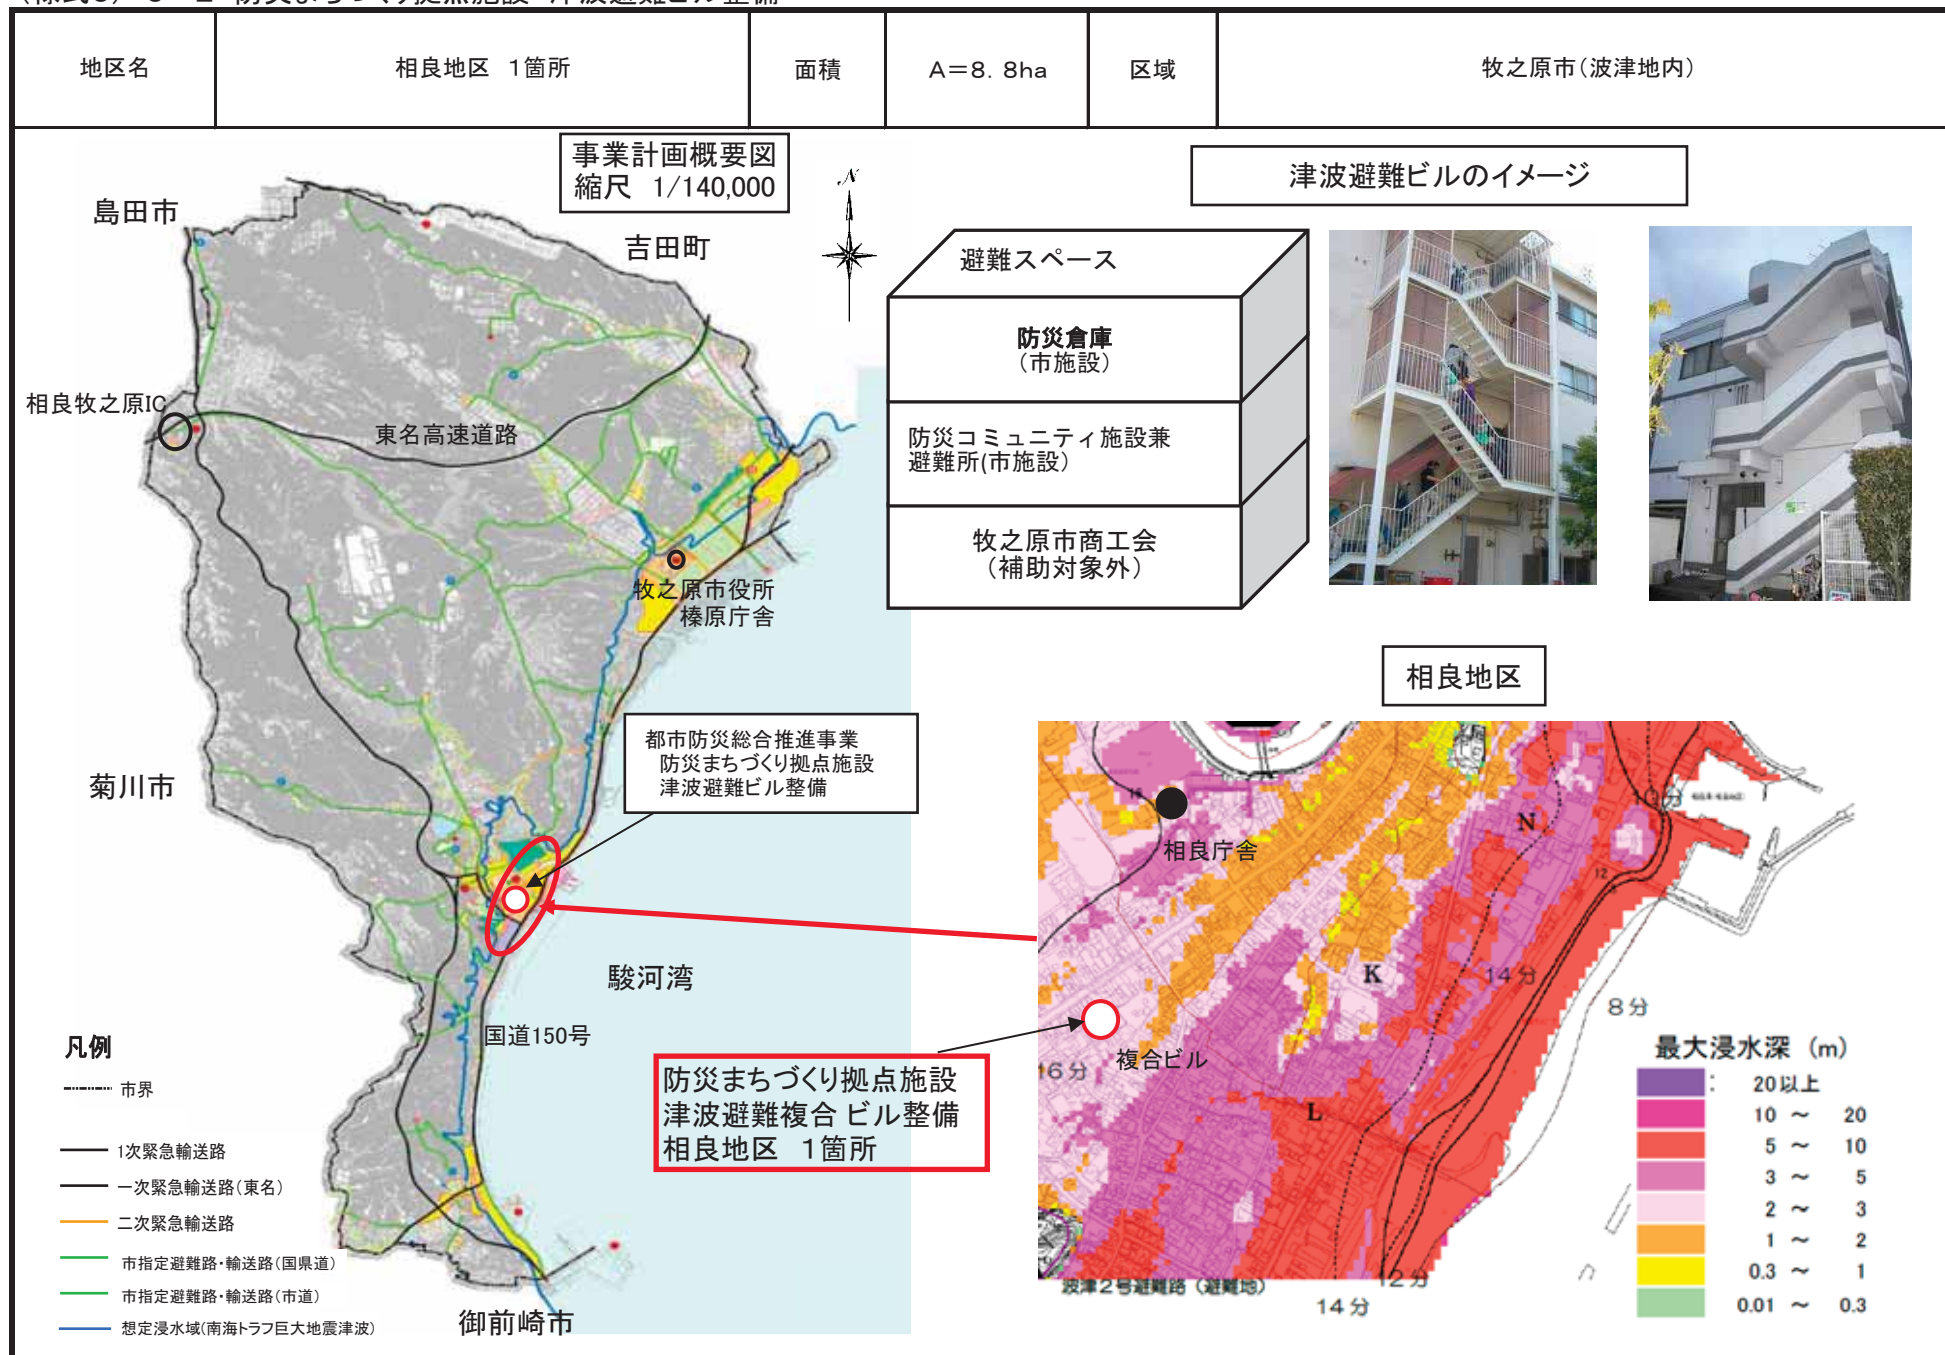


(様式6) 7 防災まちづくり拠点施設 防災倉庫設置

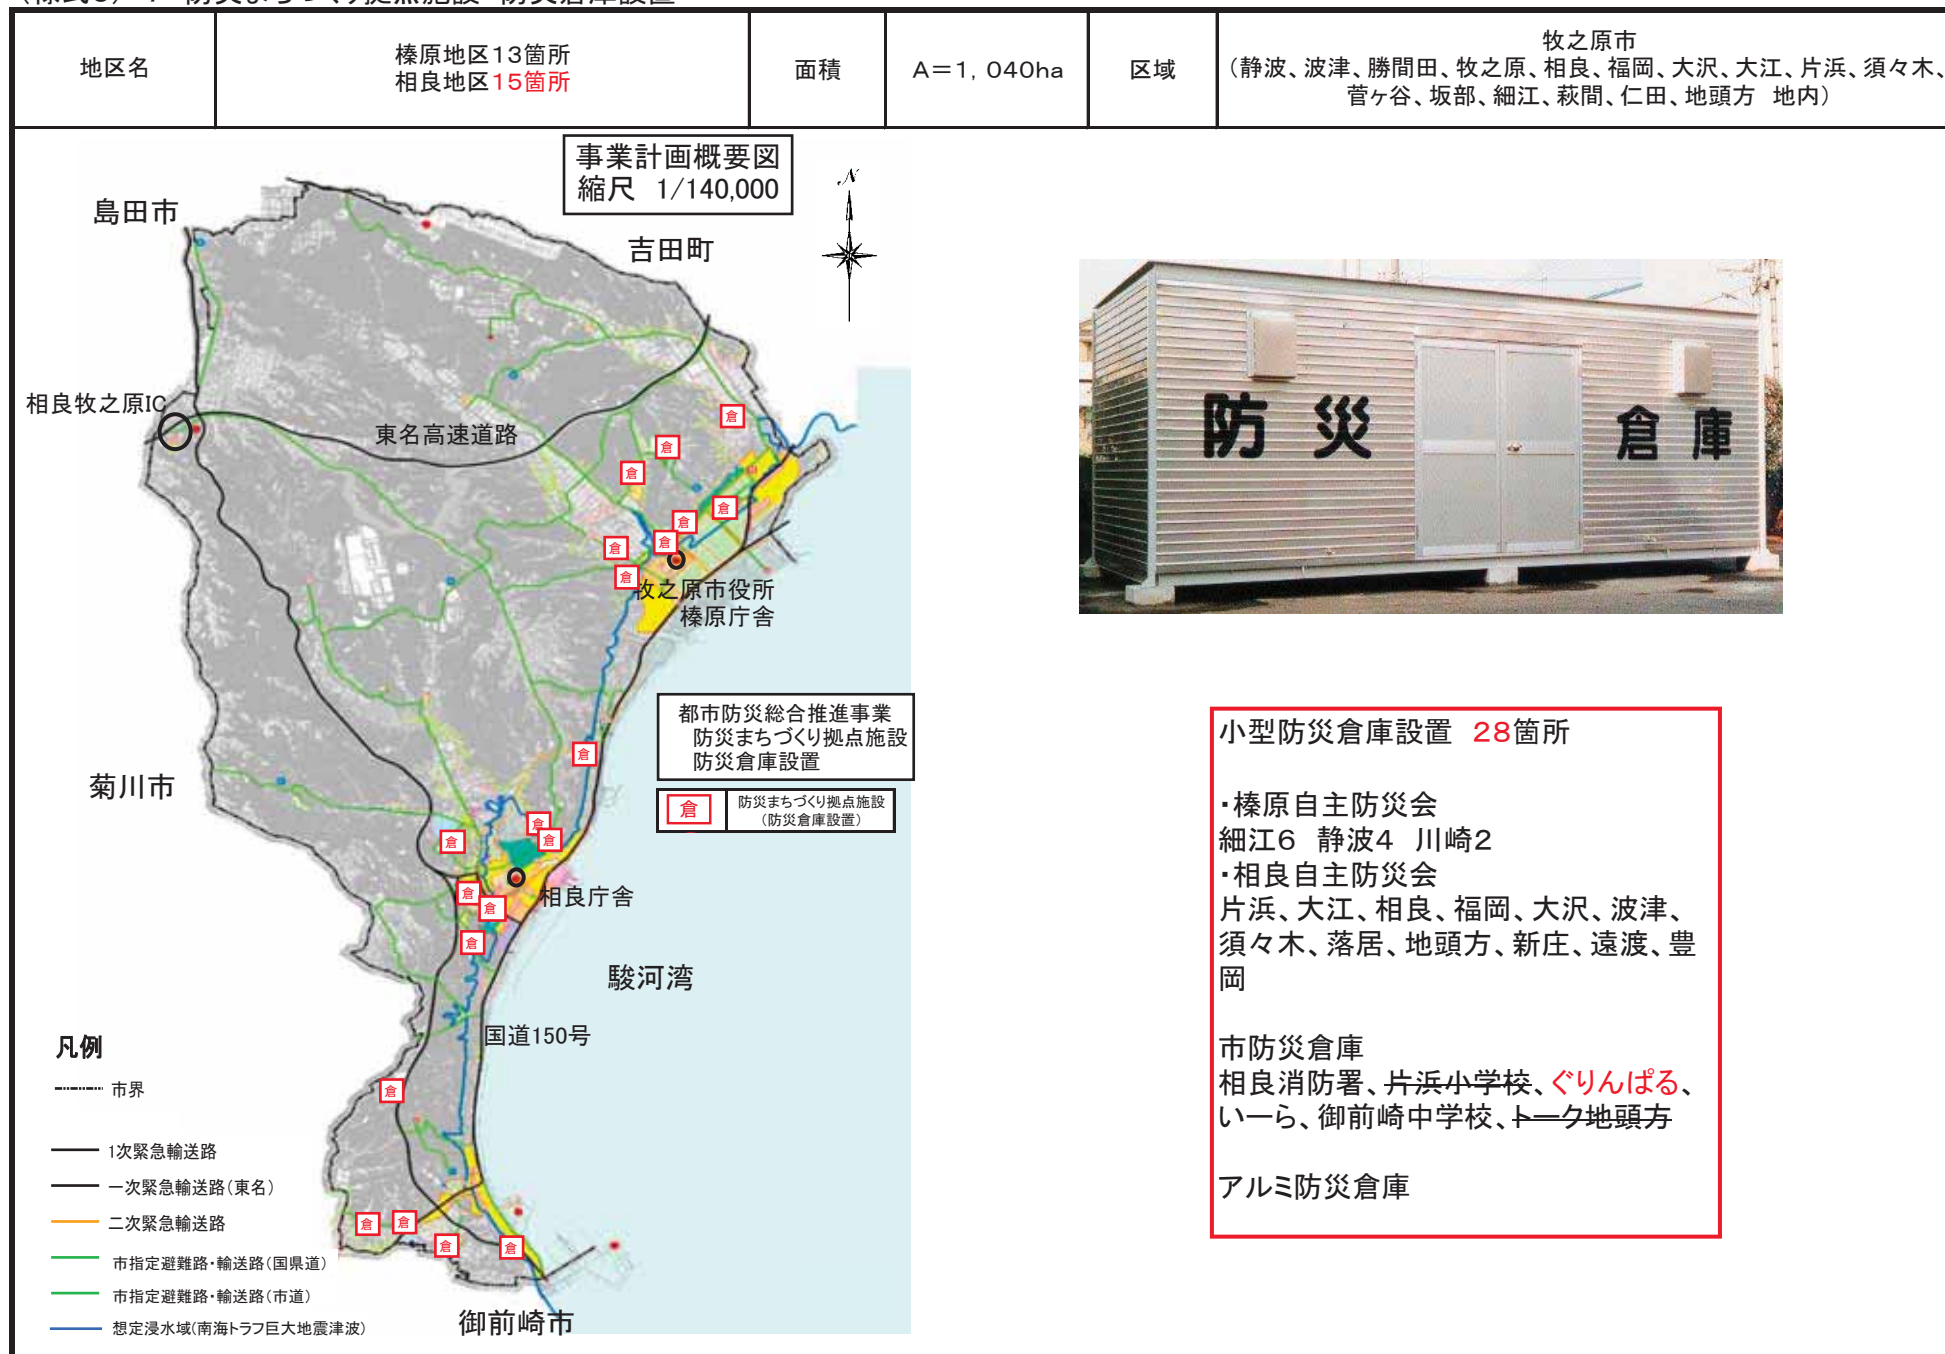


(様式6) 8 防災まちづくり拠点施設 学校用非常用電源整備

地区名	榛原地区 4箇所 相良地区 2箇所	面積	A=1, 040ha	区域	牧之原市細江、仁田、勝間田、坂部、西山寺、黒子、東萩間地内
-----	----------------------	----	------------	----	-------------------------------

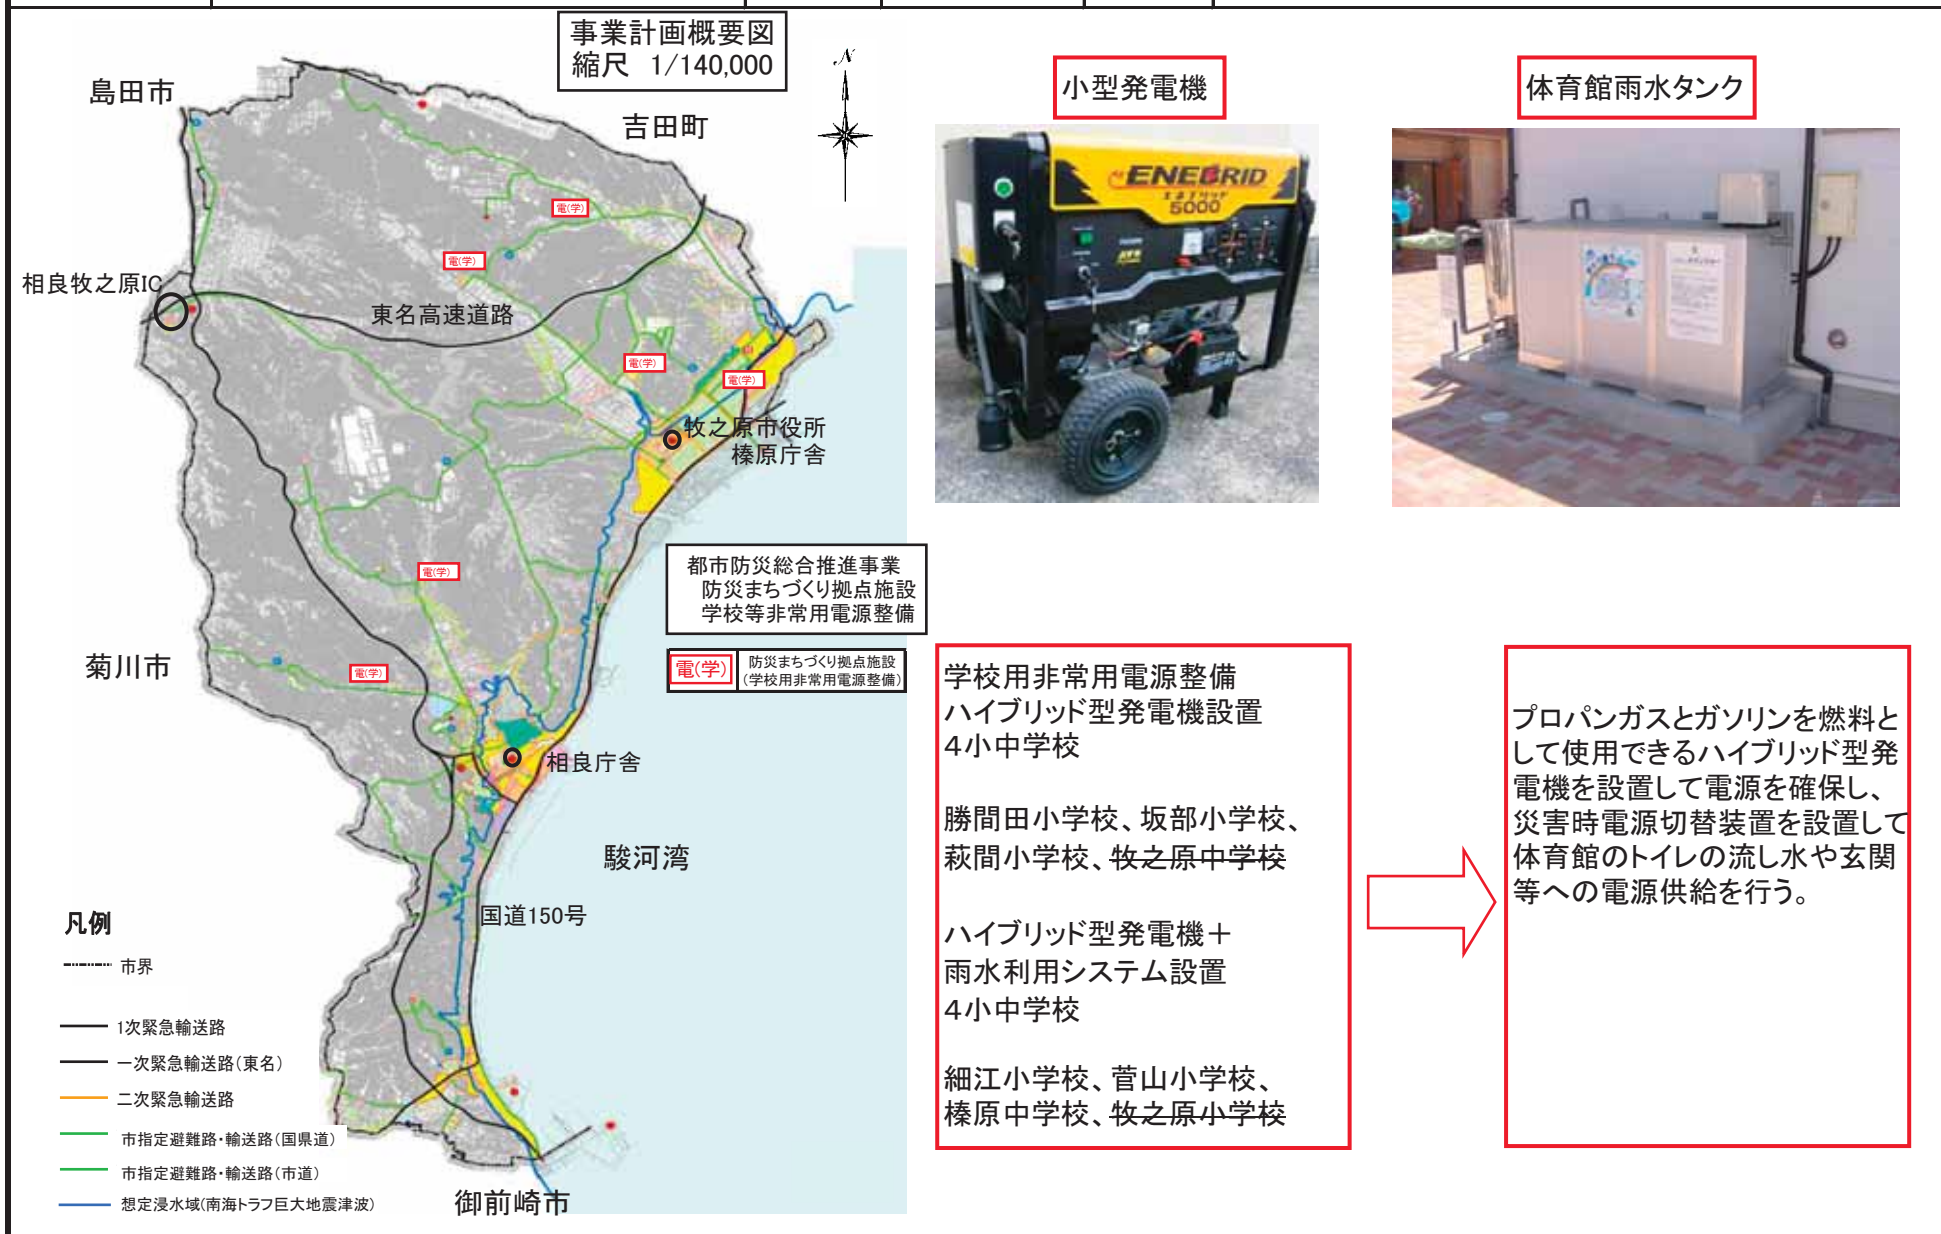

(様式6) 9 防災まちづくり拠点施設 救護所整備

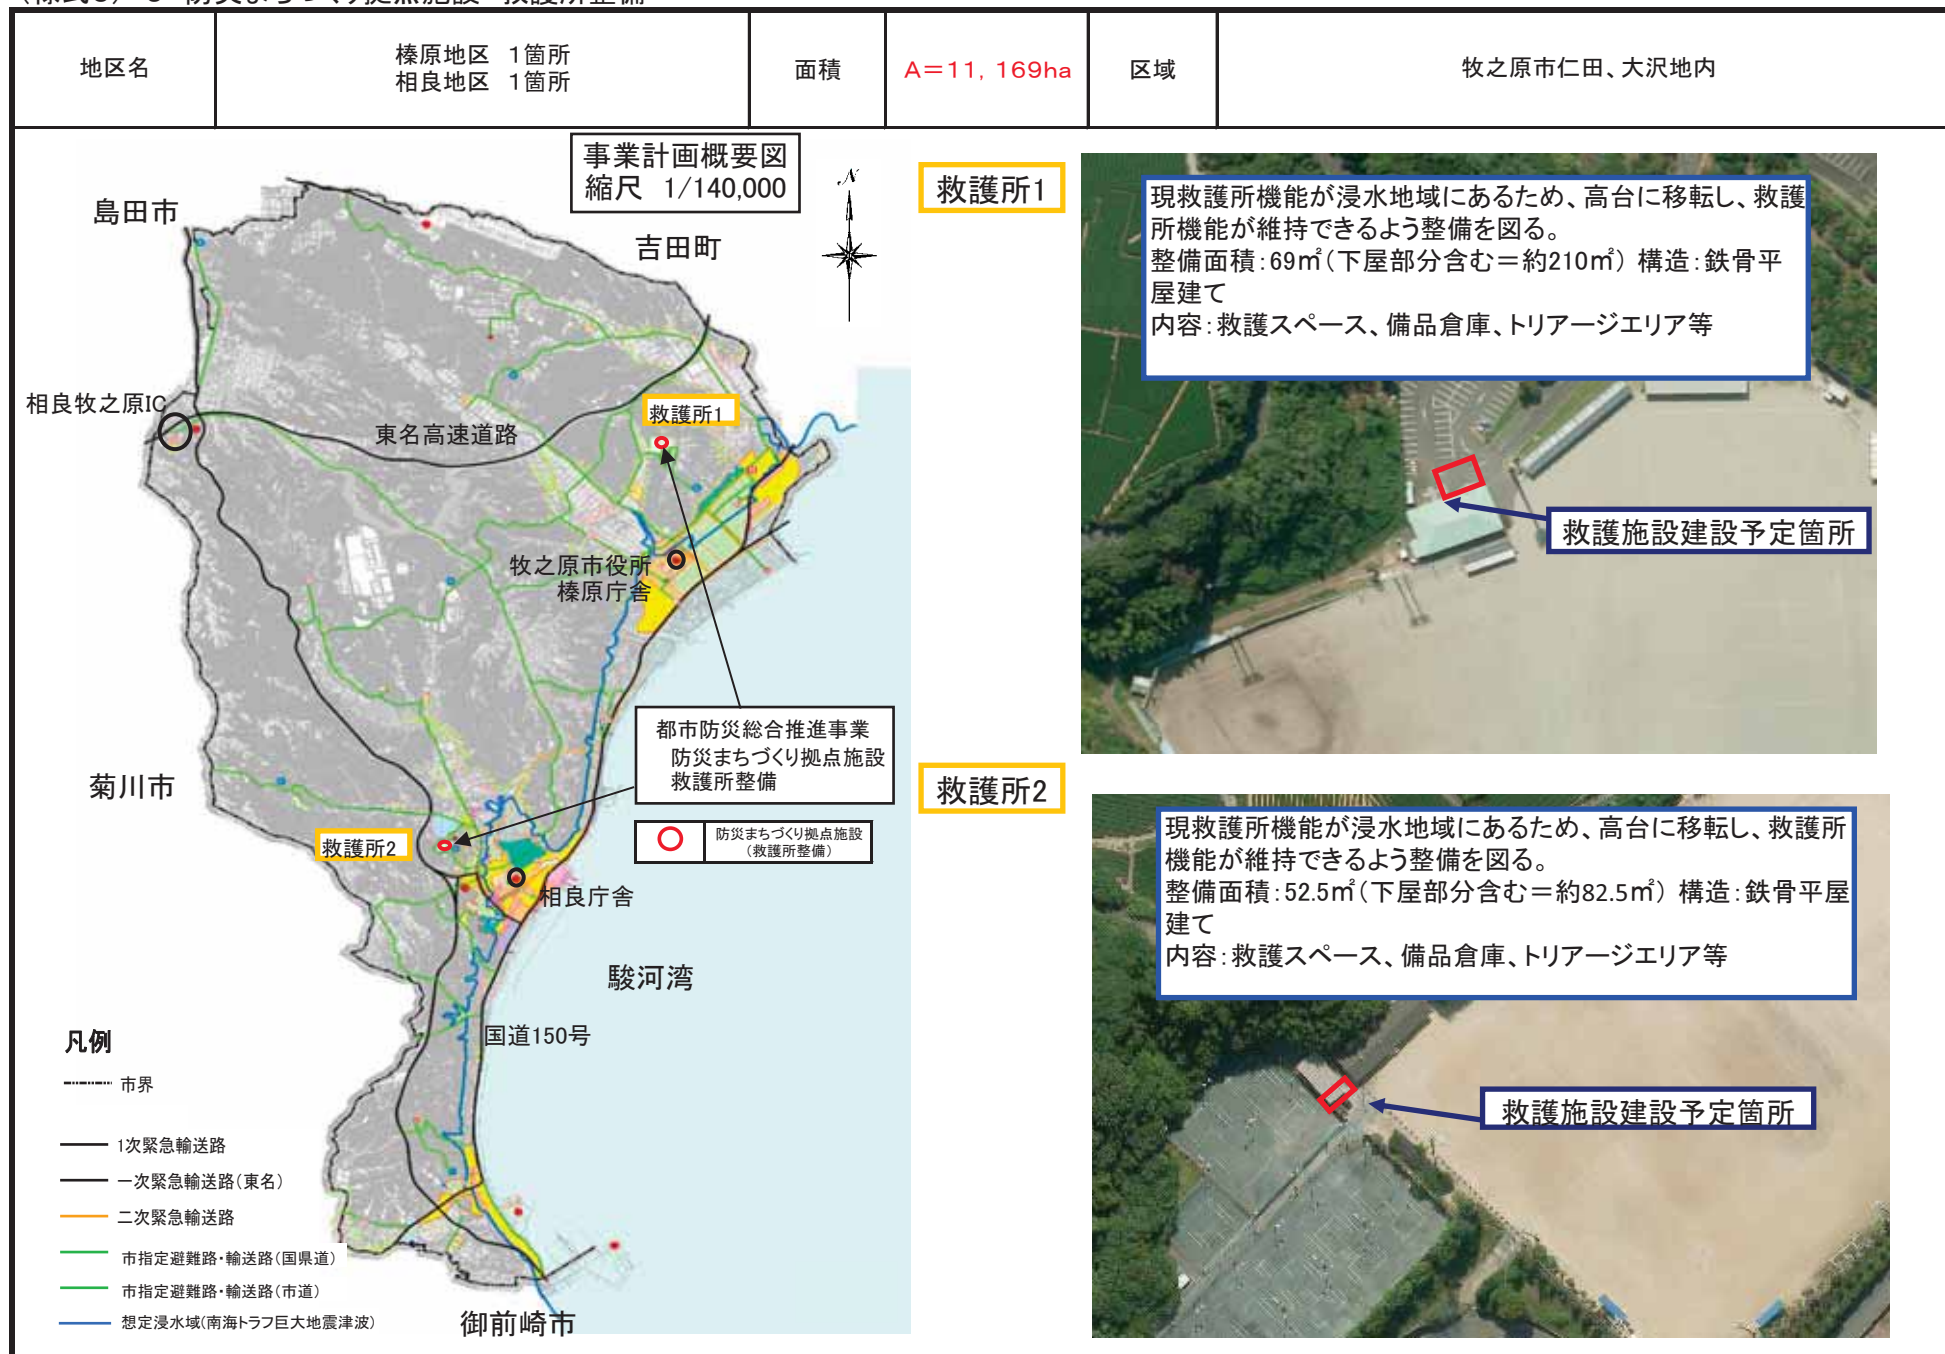

(様式6) 10 防災まちづくり拠点施設 バイオトイレ整備




(様式6) 11 防災まちづくり拠点施設 保育園非常用電源整備




(様式6) 1-C-1 効果促進事業 避難地看板設置

地区名	相良地区 9箇所	面積	A=3. 4ha	区域	牧之原市須々木地内
事業計画概要図 縮尺 1/140,000 島田市 吉田町 相良牧之原IC 東名高速道路 牧之原市役所 榛原庁舎 菊川市 相良庁舎 駿河湾 国道150号 御前崎市 都市防災総合推進事業 効果促進事業 避難地看板設置 看 効果促進事業 (避難地誘導看板設置) 凡例 - - - 市界 — 1次緊急輸送路 — 一次緊急輸送路(東名) — 二次緊急輸送路 — 市指定避難路・輸送路(国県道) — 市指定避難路・輸送路(市道) — 想定浸水域(南海トラフ巨大地震津波) ①既存のオーバーハング標識への共架箇所:5箇所。 * ①②の案内標識デザイン なお③は上記のデザインが縦型となる。 ②新設のオーバーハング標識の設置箇所:2箇所。 ③新設の単柱標識の設置箇所:2箇所。					

(様式6) 1-C-2 効果促進事業 配水池非常用電源整備

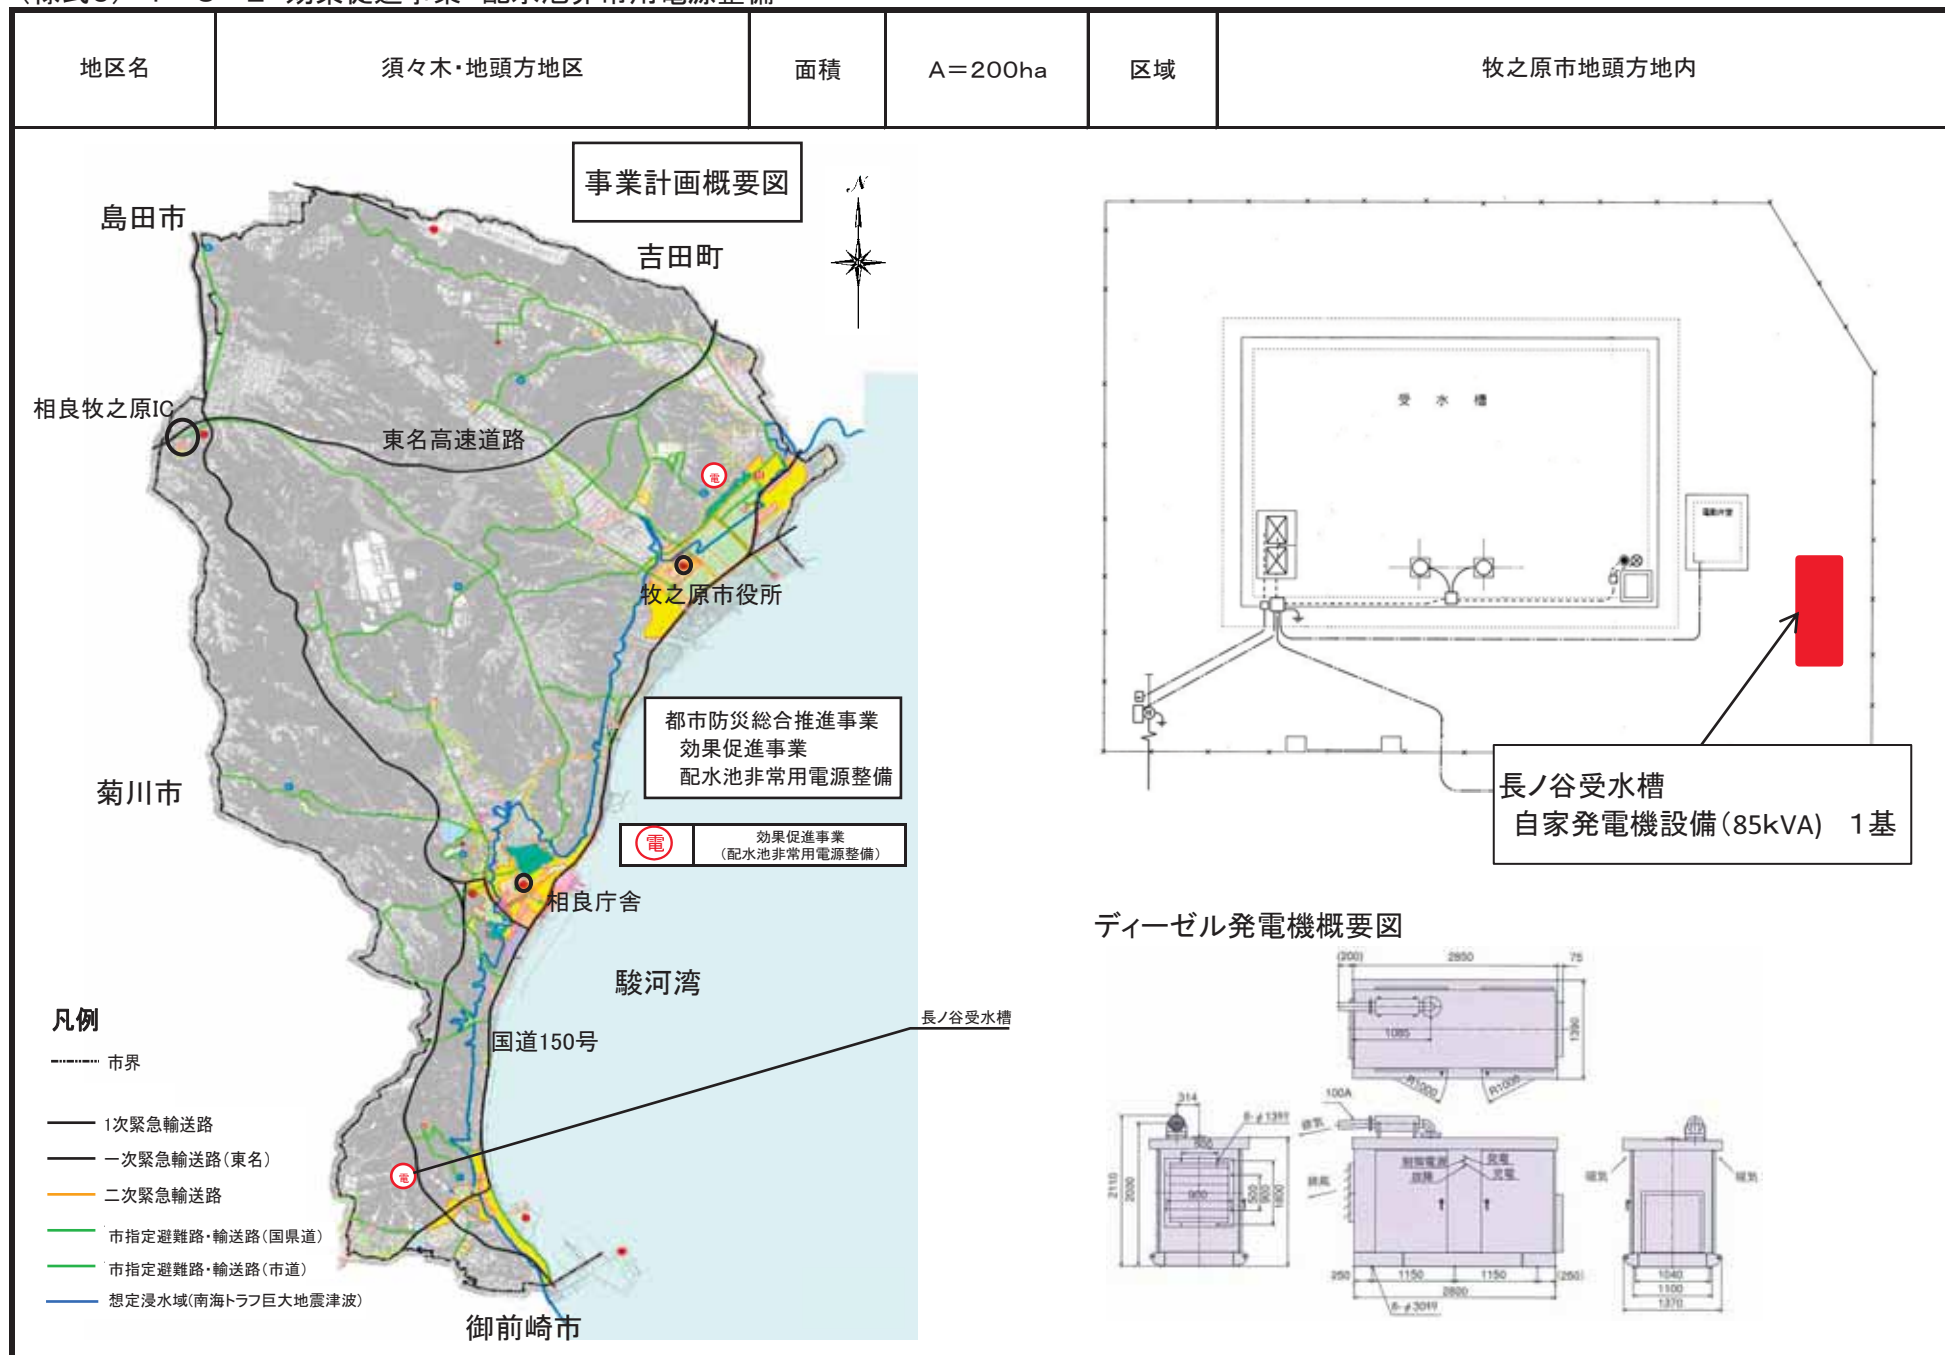


(様式6) 1-C-2 効果促進事業 配水池非常用電源整備

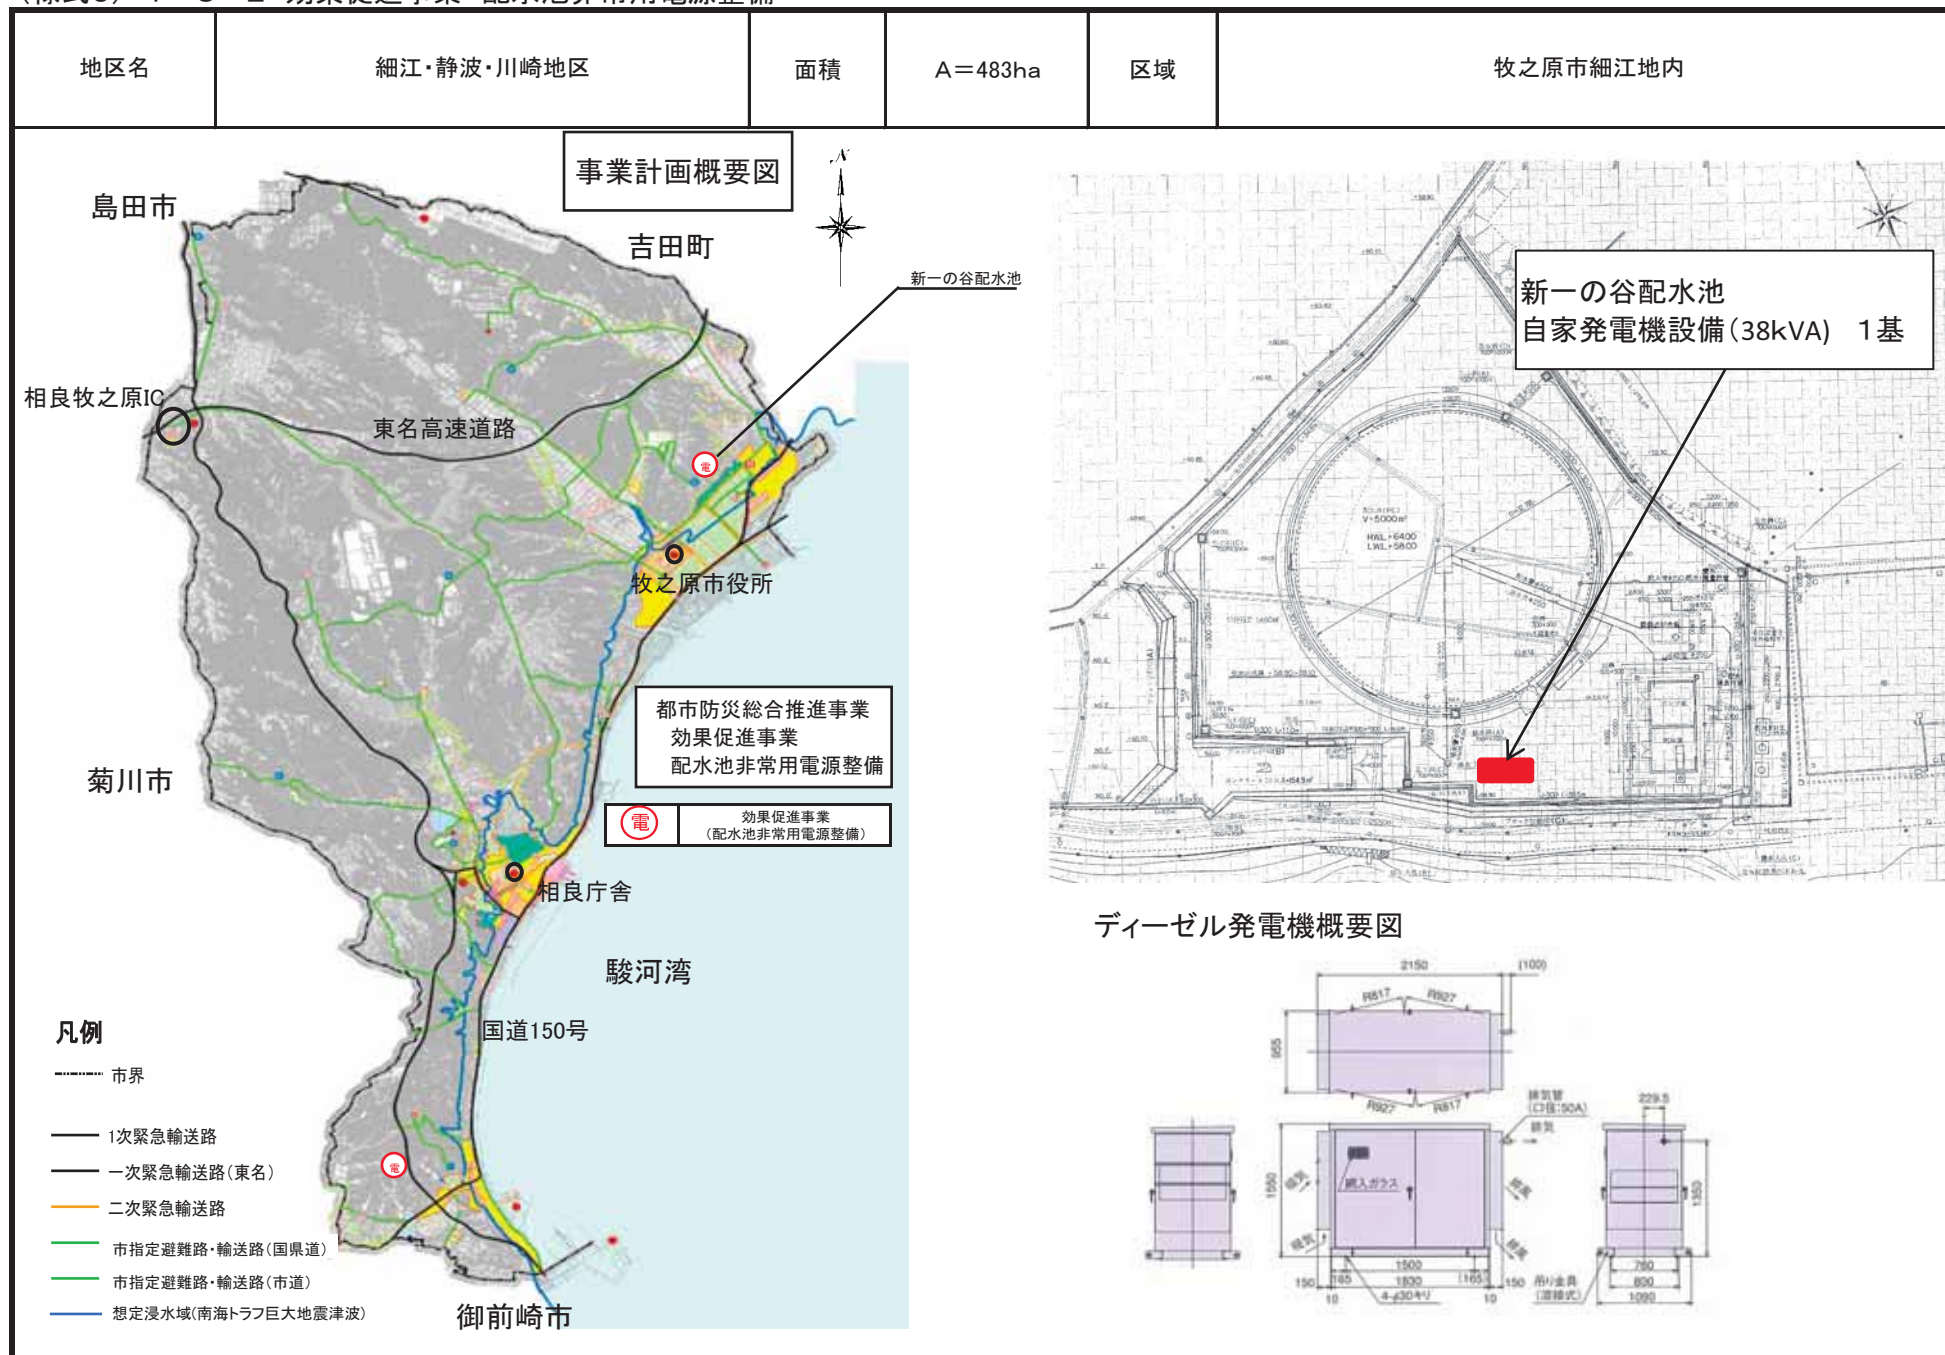

(様式6) 1-C-4 効果促進事業 緊急排水ポンプ施設の整備



(様式6) 1-C-5 効果促進事業 指定緊急避難地ソーラー照明灯整備

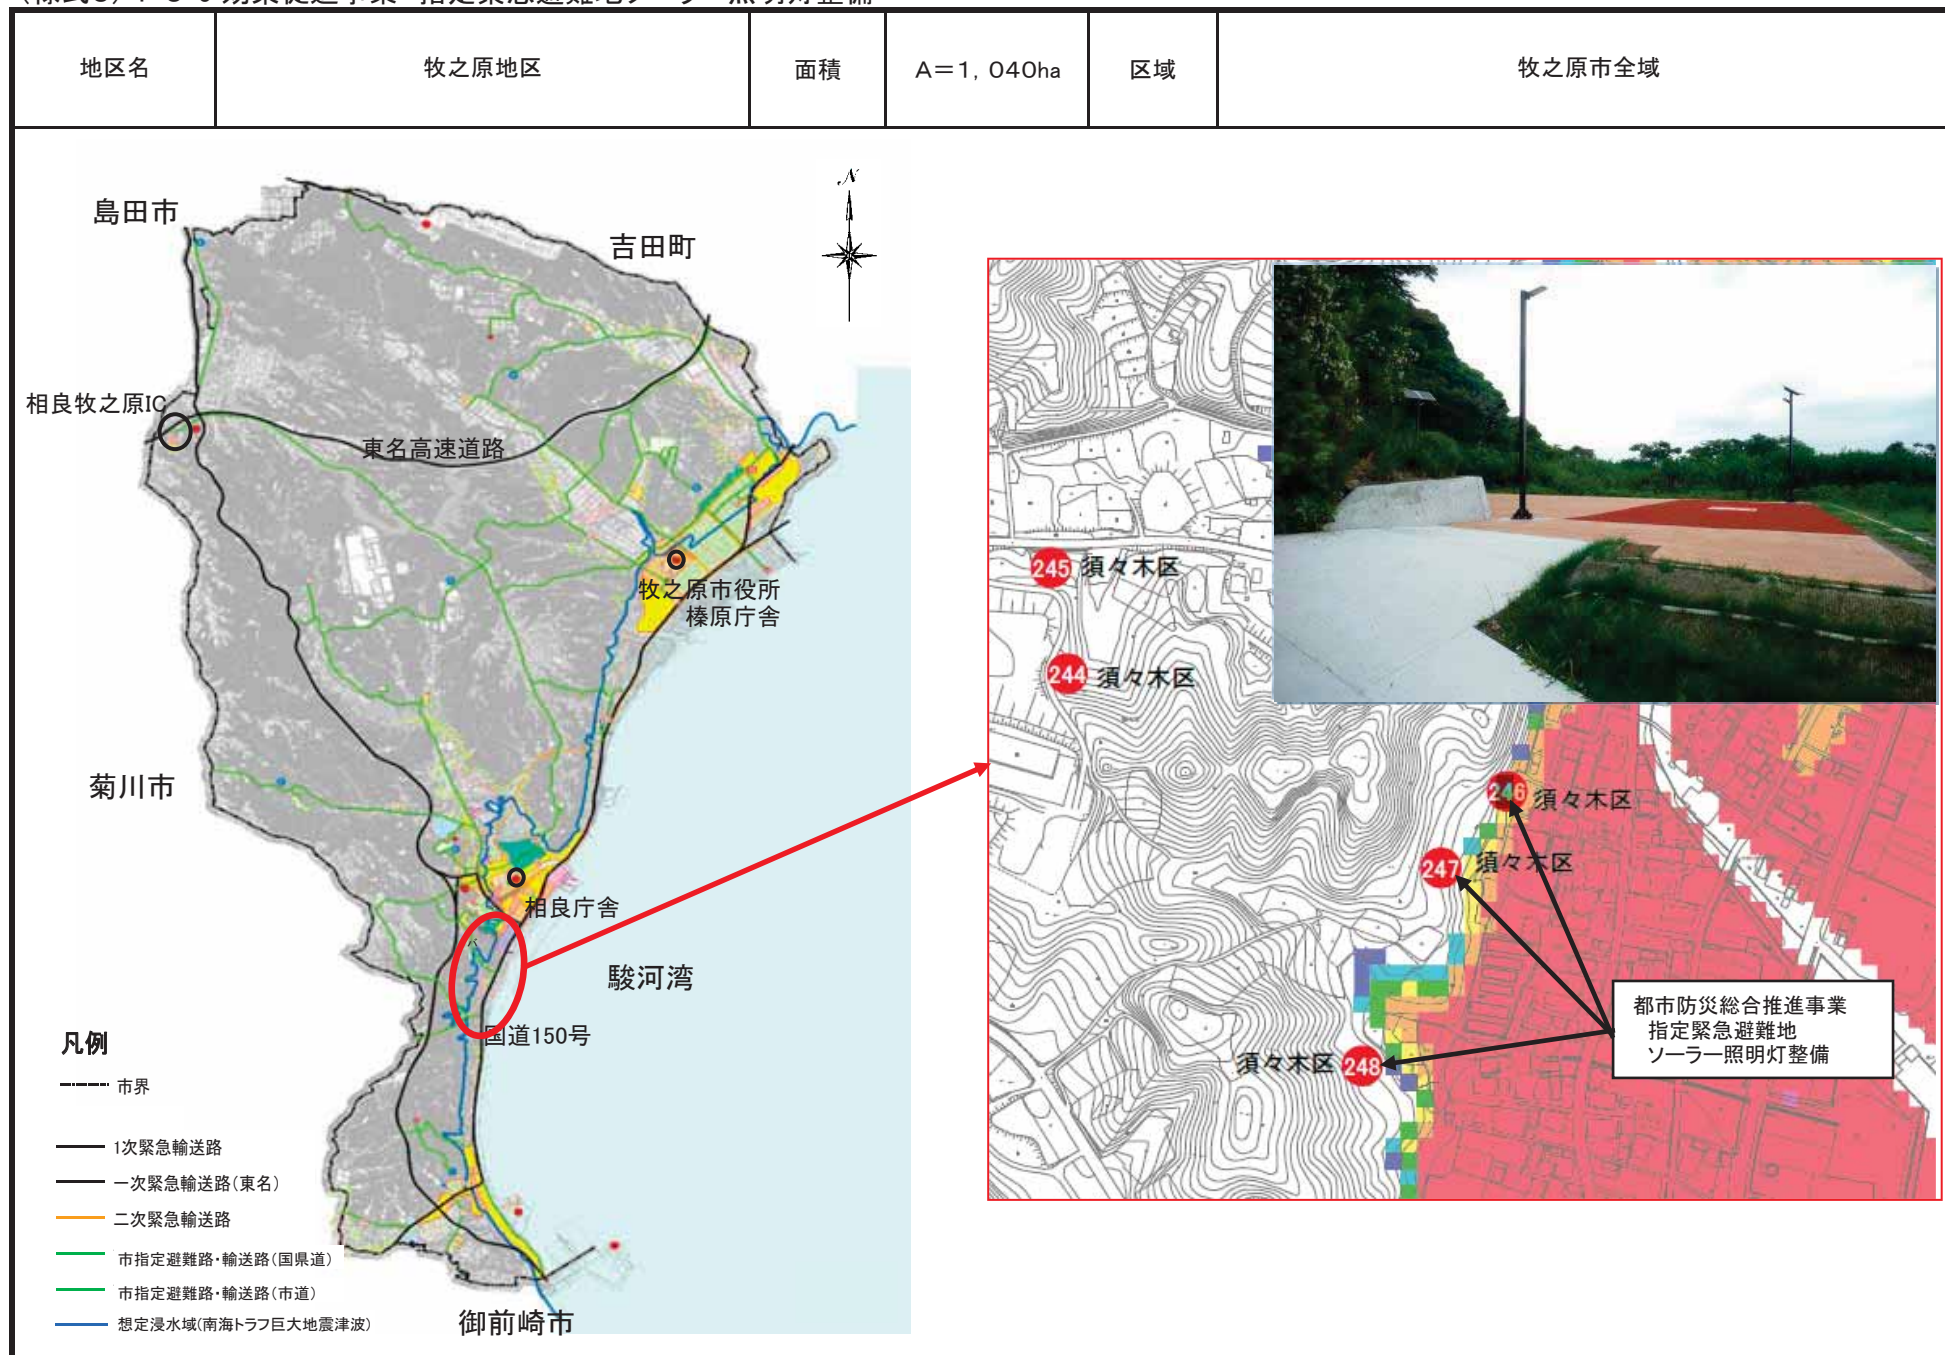

(樣式6) 1-C-6 効果促進事業 避難地・避難施設誘導看板設置

地区名	牧之原地区	面積	A=1,040ha	区域	牧之原市全域
-----	-------	----	-----------	----	--------

